


# 浦添市公共下水道台帳施設平面図（汚水・雨水）


NO. 32

1 : 1300 地形図

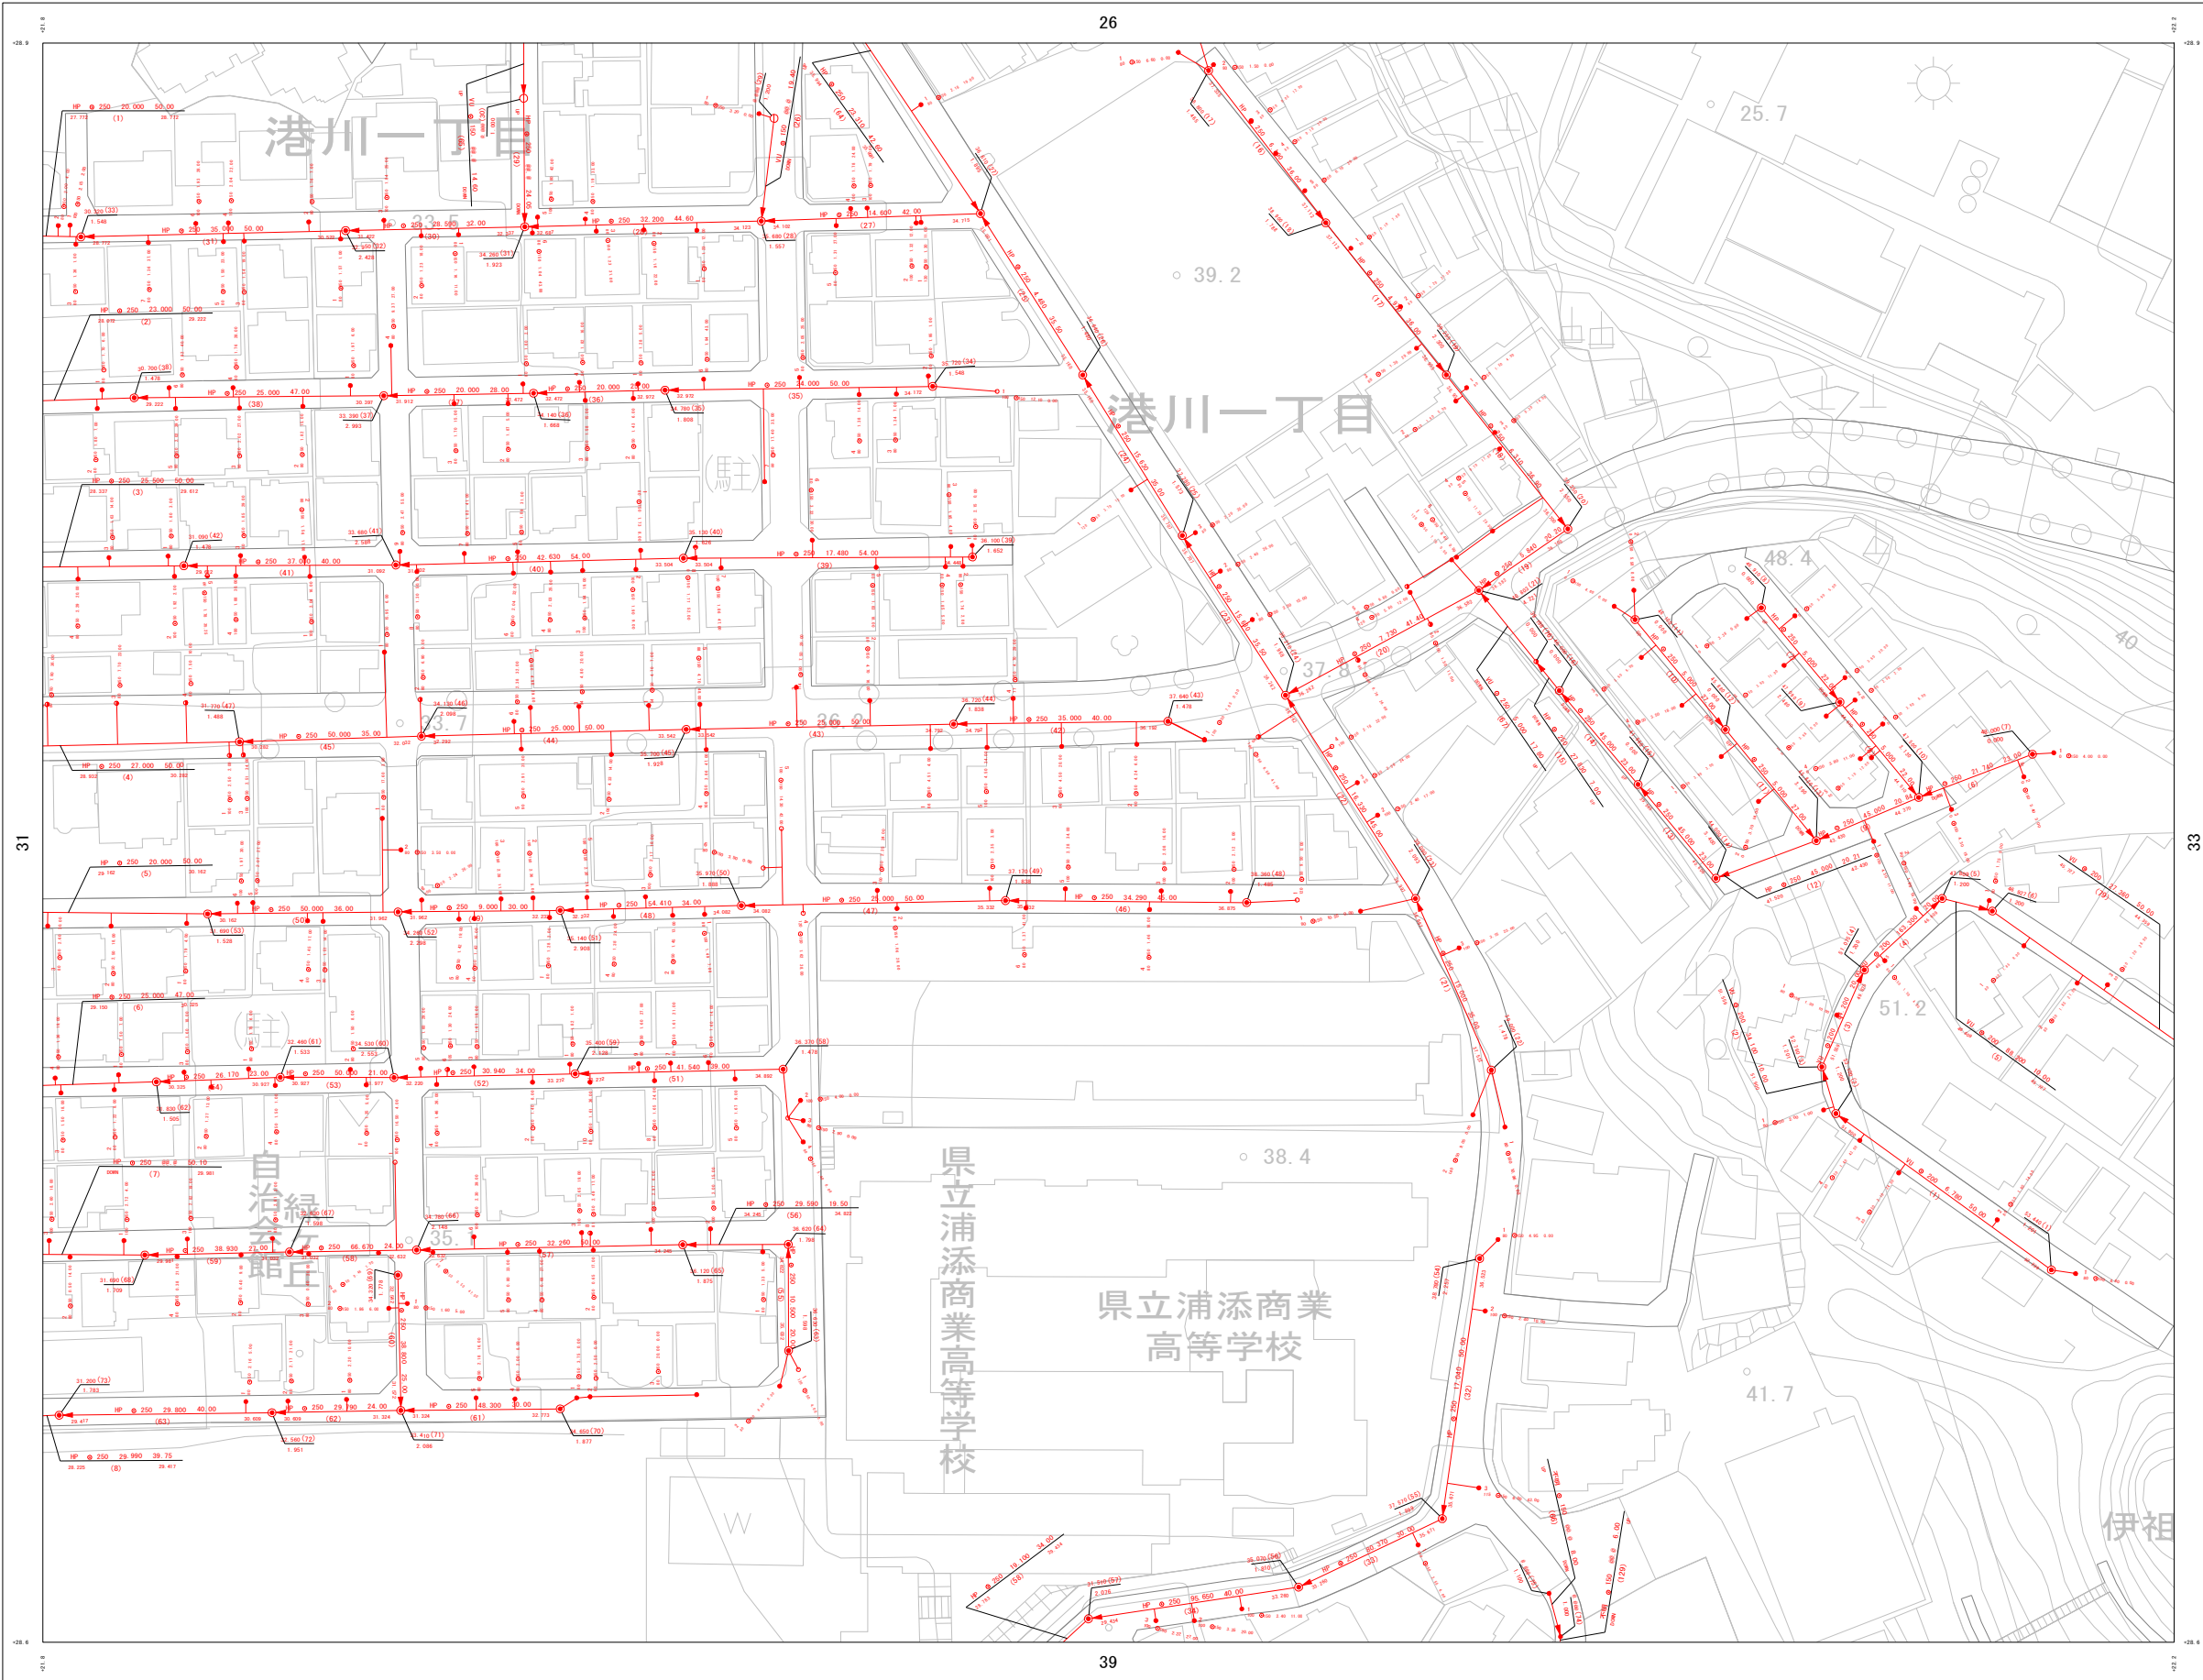

詳細図

25	26	27
31	32	33
38	39	40

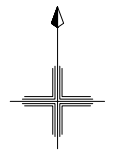

凡例

**管渠**

- 汚水幹線管渠 (Red line)
- 汚水枝線管渠 (Red line)
- 圧送管 (Blue line)
- 雨水幹線管渠 (Blue line)
- 雨水枝線管渠 (Blue line)

**管理**

- 管形状 (Red circle)
- 管径 (Red circle with number)
- 区間延長 (Red arrow)

**人孔**


**地盤高**

- マンホール番号
- マンホールポンプ
- 人孔深
- マンホール




計画機関 浦添市