


浦添市公共下水道台帳施設平面図（汚水・雨水）


NO. 117

1 : 1300 地形図

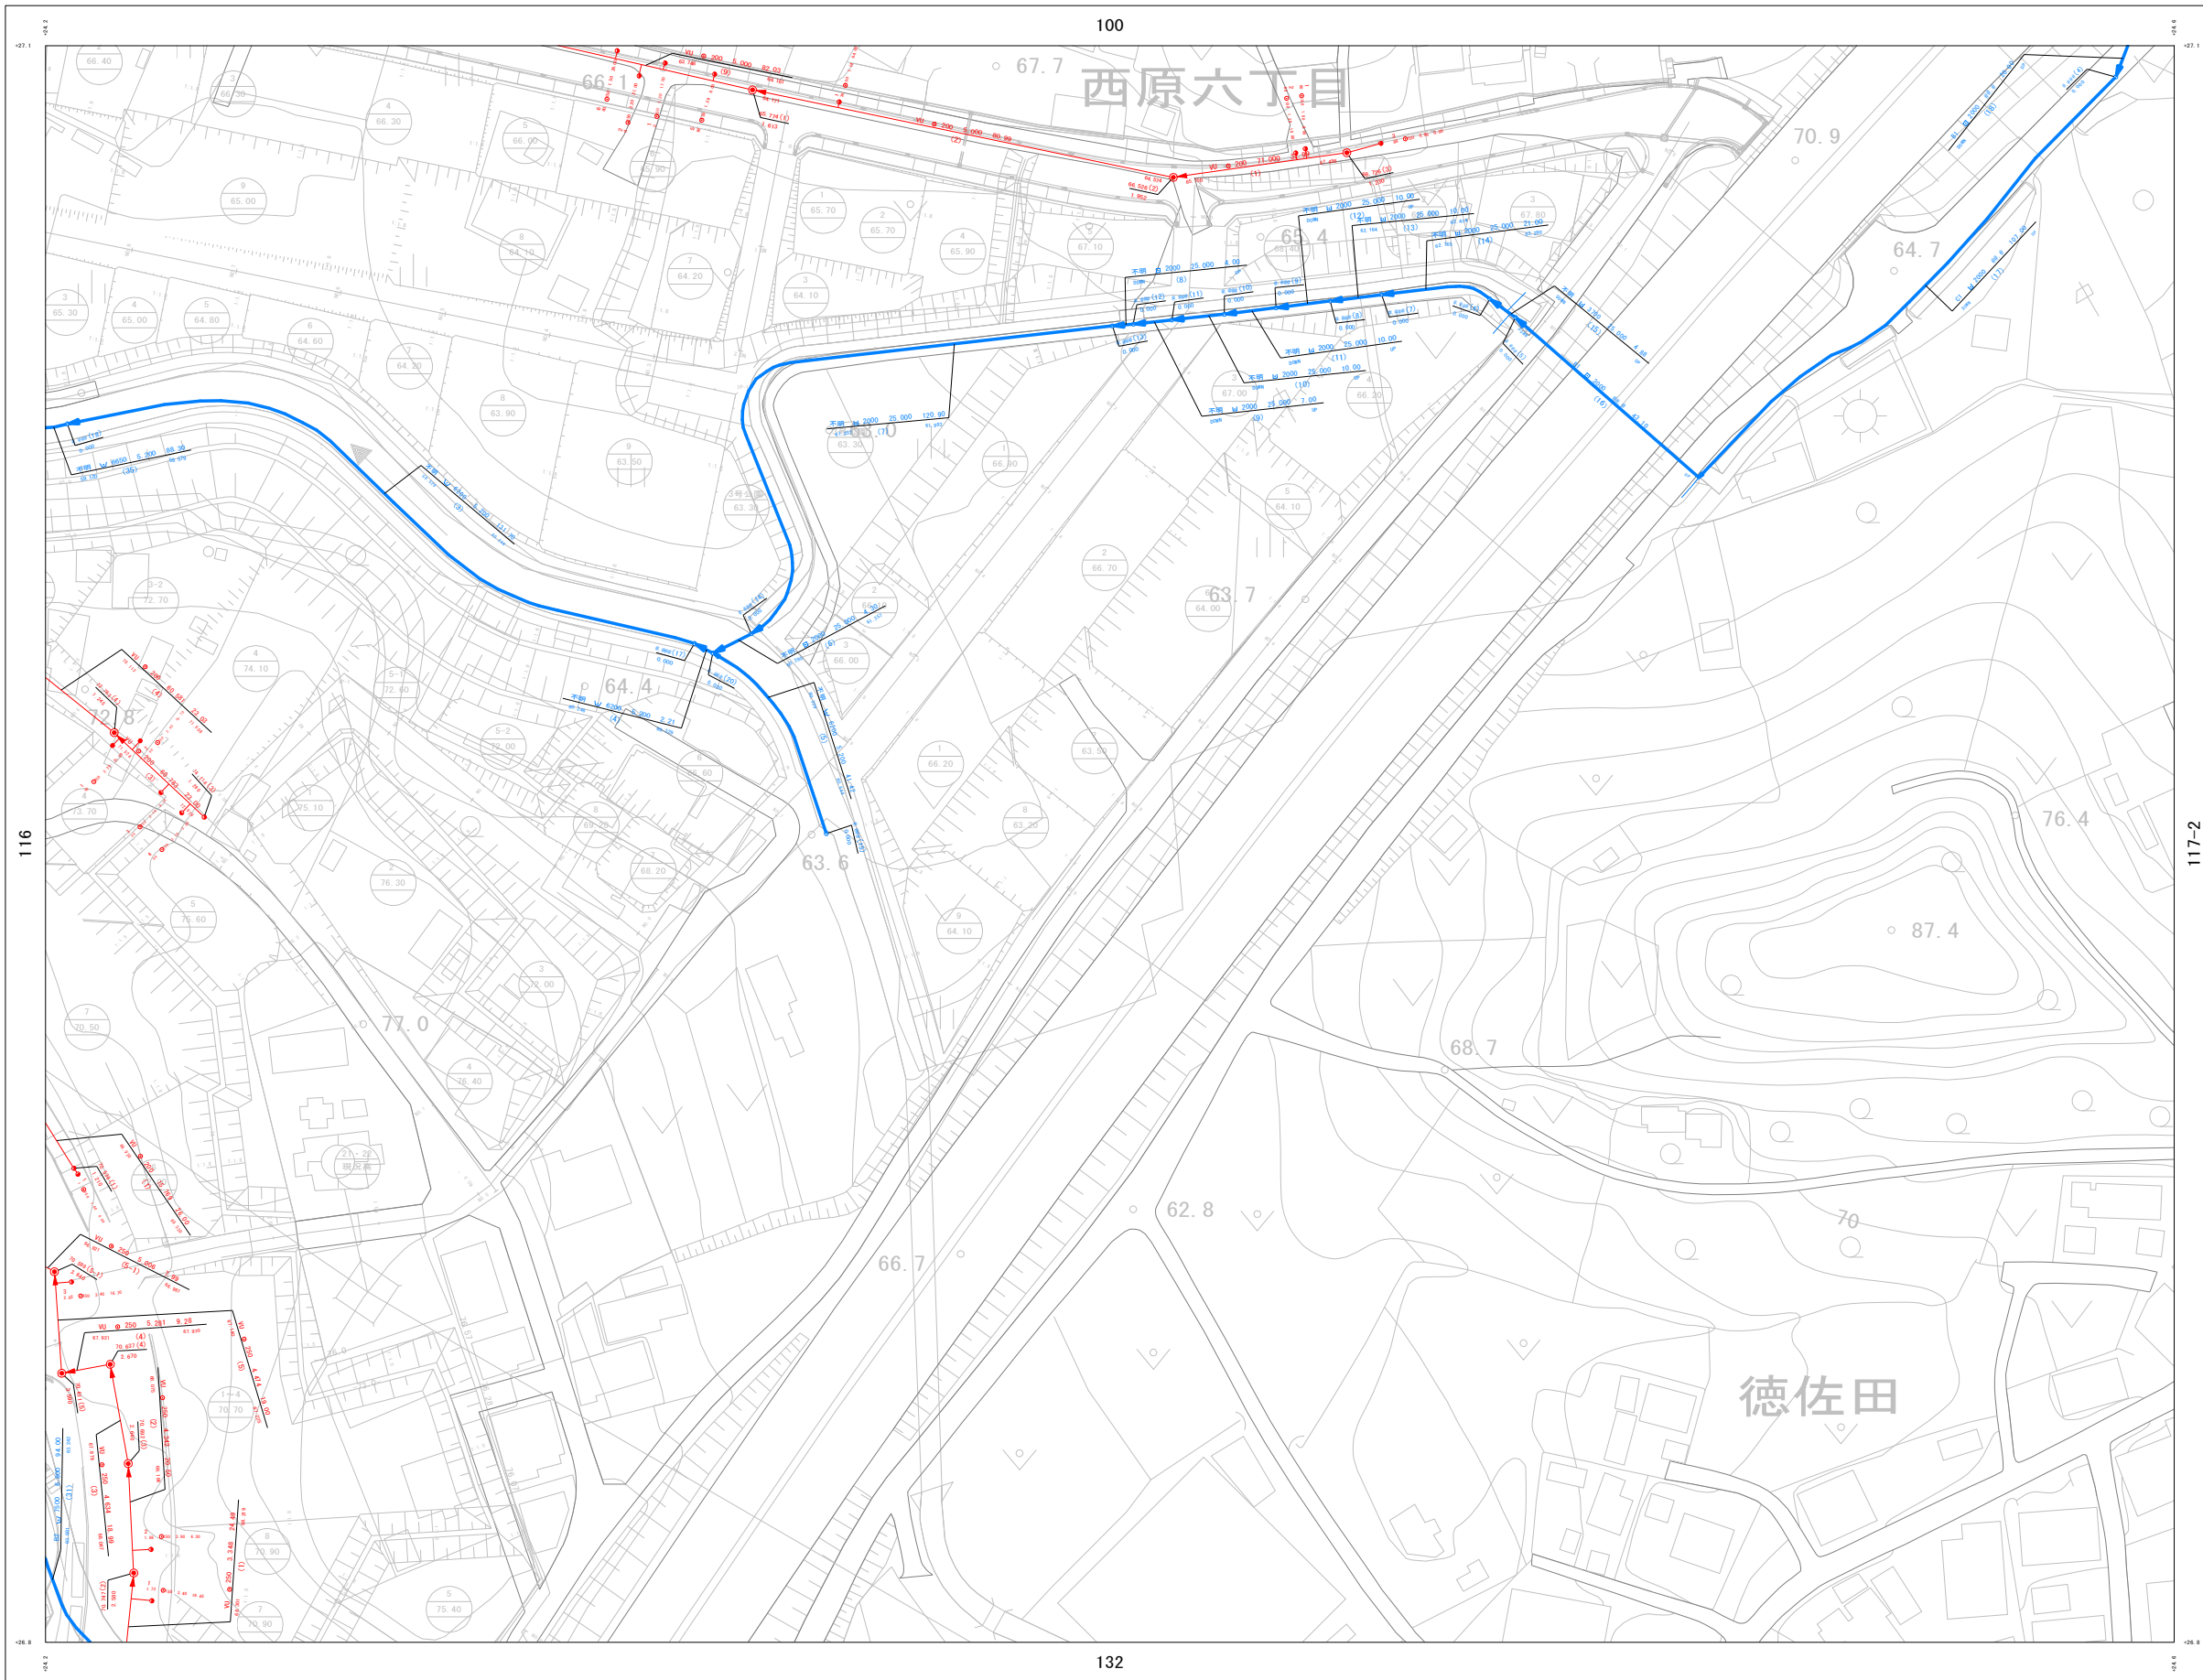

詳細図


99	100	101
116	117	117-2
131	132	

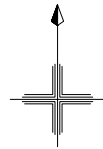

凡例

- | 管渠     |                          |
|--------|--------------------------|
| 汚水幹線管渠 | — (Red line)             |
| 汚水枝線管渠 | - - - (Red dashed line)  |
| 圧送管    | — (Purple line)          |
| 雨水幹線管渠 | — (Blue line)            |
| 雨水枝線管渠 | - - - (Blue dashed line) |
- 管渠表**
- 人孔**
- ⊕ 1号マンホール (汚水用)
  - ⊙ 2号マンホール (汚水用)
- 人孔表**
- | 地盤高          | マンホール番号 | マンホールポンプ |
|--------------|---------|----------|
| 8.234 (1) MP | MP      | MP       |
| 4.512        |         |          |
- 樹**
- 汚水樹A型
  - 汚水樹B型
  - ◐ 小口径汚水樹

132

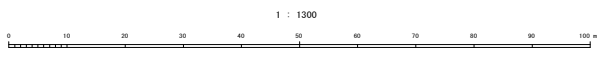

計画機関 浦添市