
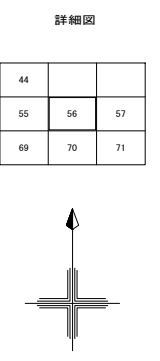


浦添市公共下水道台帳施設平面図（污水・雨水）

NO. 56

1 : 1300 地形図

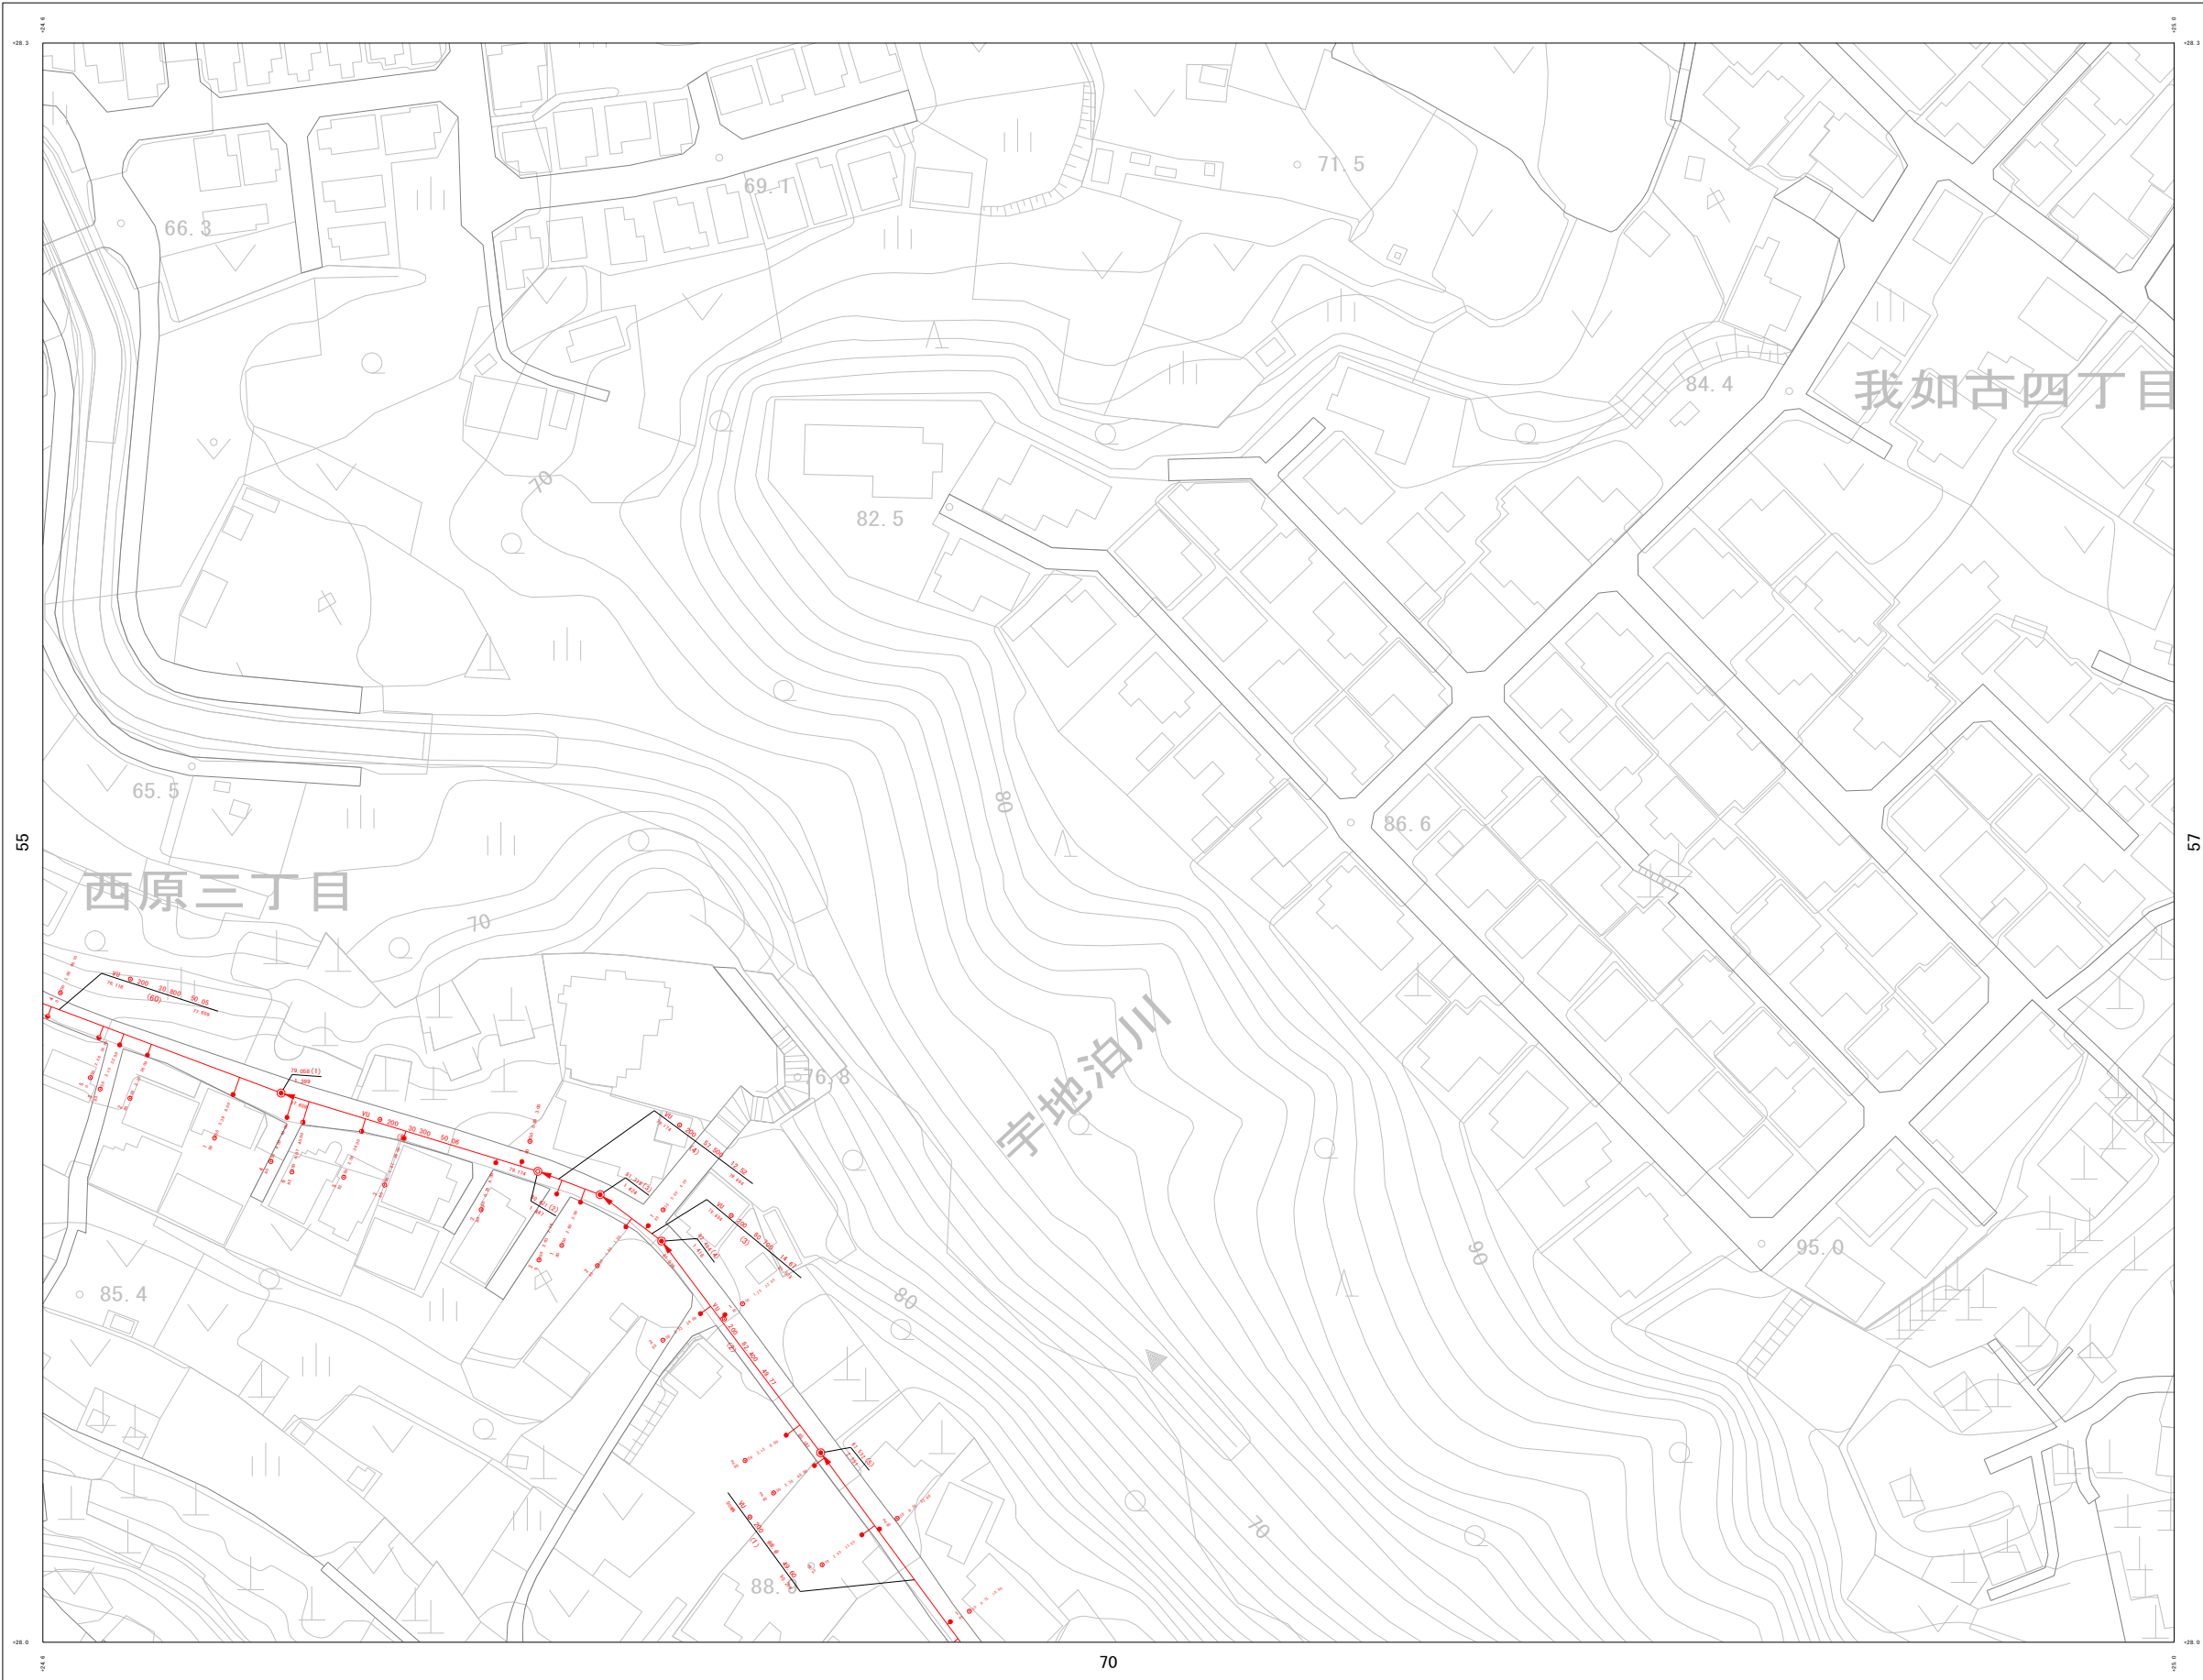

凡例

管渠

- 汚水幹線管渠 (Red line)
- 汚水枝線管渠 (Red line)
- 圧送管 (Purple line)
- 雨水幹線管渠 (Blue line)
- 雨水枝線管渠 (Blue line)

管渠

管形状	勾配	区間延長 (m)
●	○	(1)

● 8.503 (1) 5.422
○ 8.503 (1) 5.422

↑ 管底高 (m) ↓ 管渠番号

人孔


マンホール番号
マンホールポンプ
マンホール

● 8.234 (1) MP
○ 4.512
● 8.234 (1) MP
○ 4.512

マンホール

樹

- 汚水樹A型 (Red circle)
- 汚水樹B型 (Red circle)
- 小口径汚水樹 (Red circle)


● 樹番号

樹番号	取付管延長 (m)
●	(1)

● 110 2.24 4.18
○ 110 2.24 4.18

↑ 樹番号 ↓ 取付管延長 (m)

↑ 管渠 ↓ 追加距離 (m)

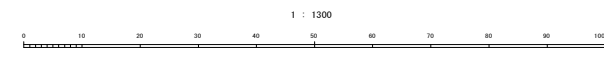

計画機関 浦添市