


浦添市公共下水道台帳施設平面図（汚水・雨水）


NO. 123

1 : 1300 地形図

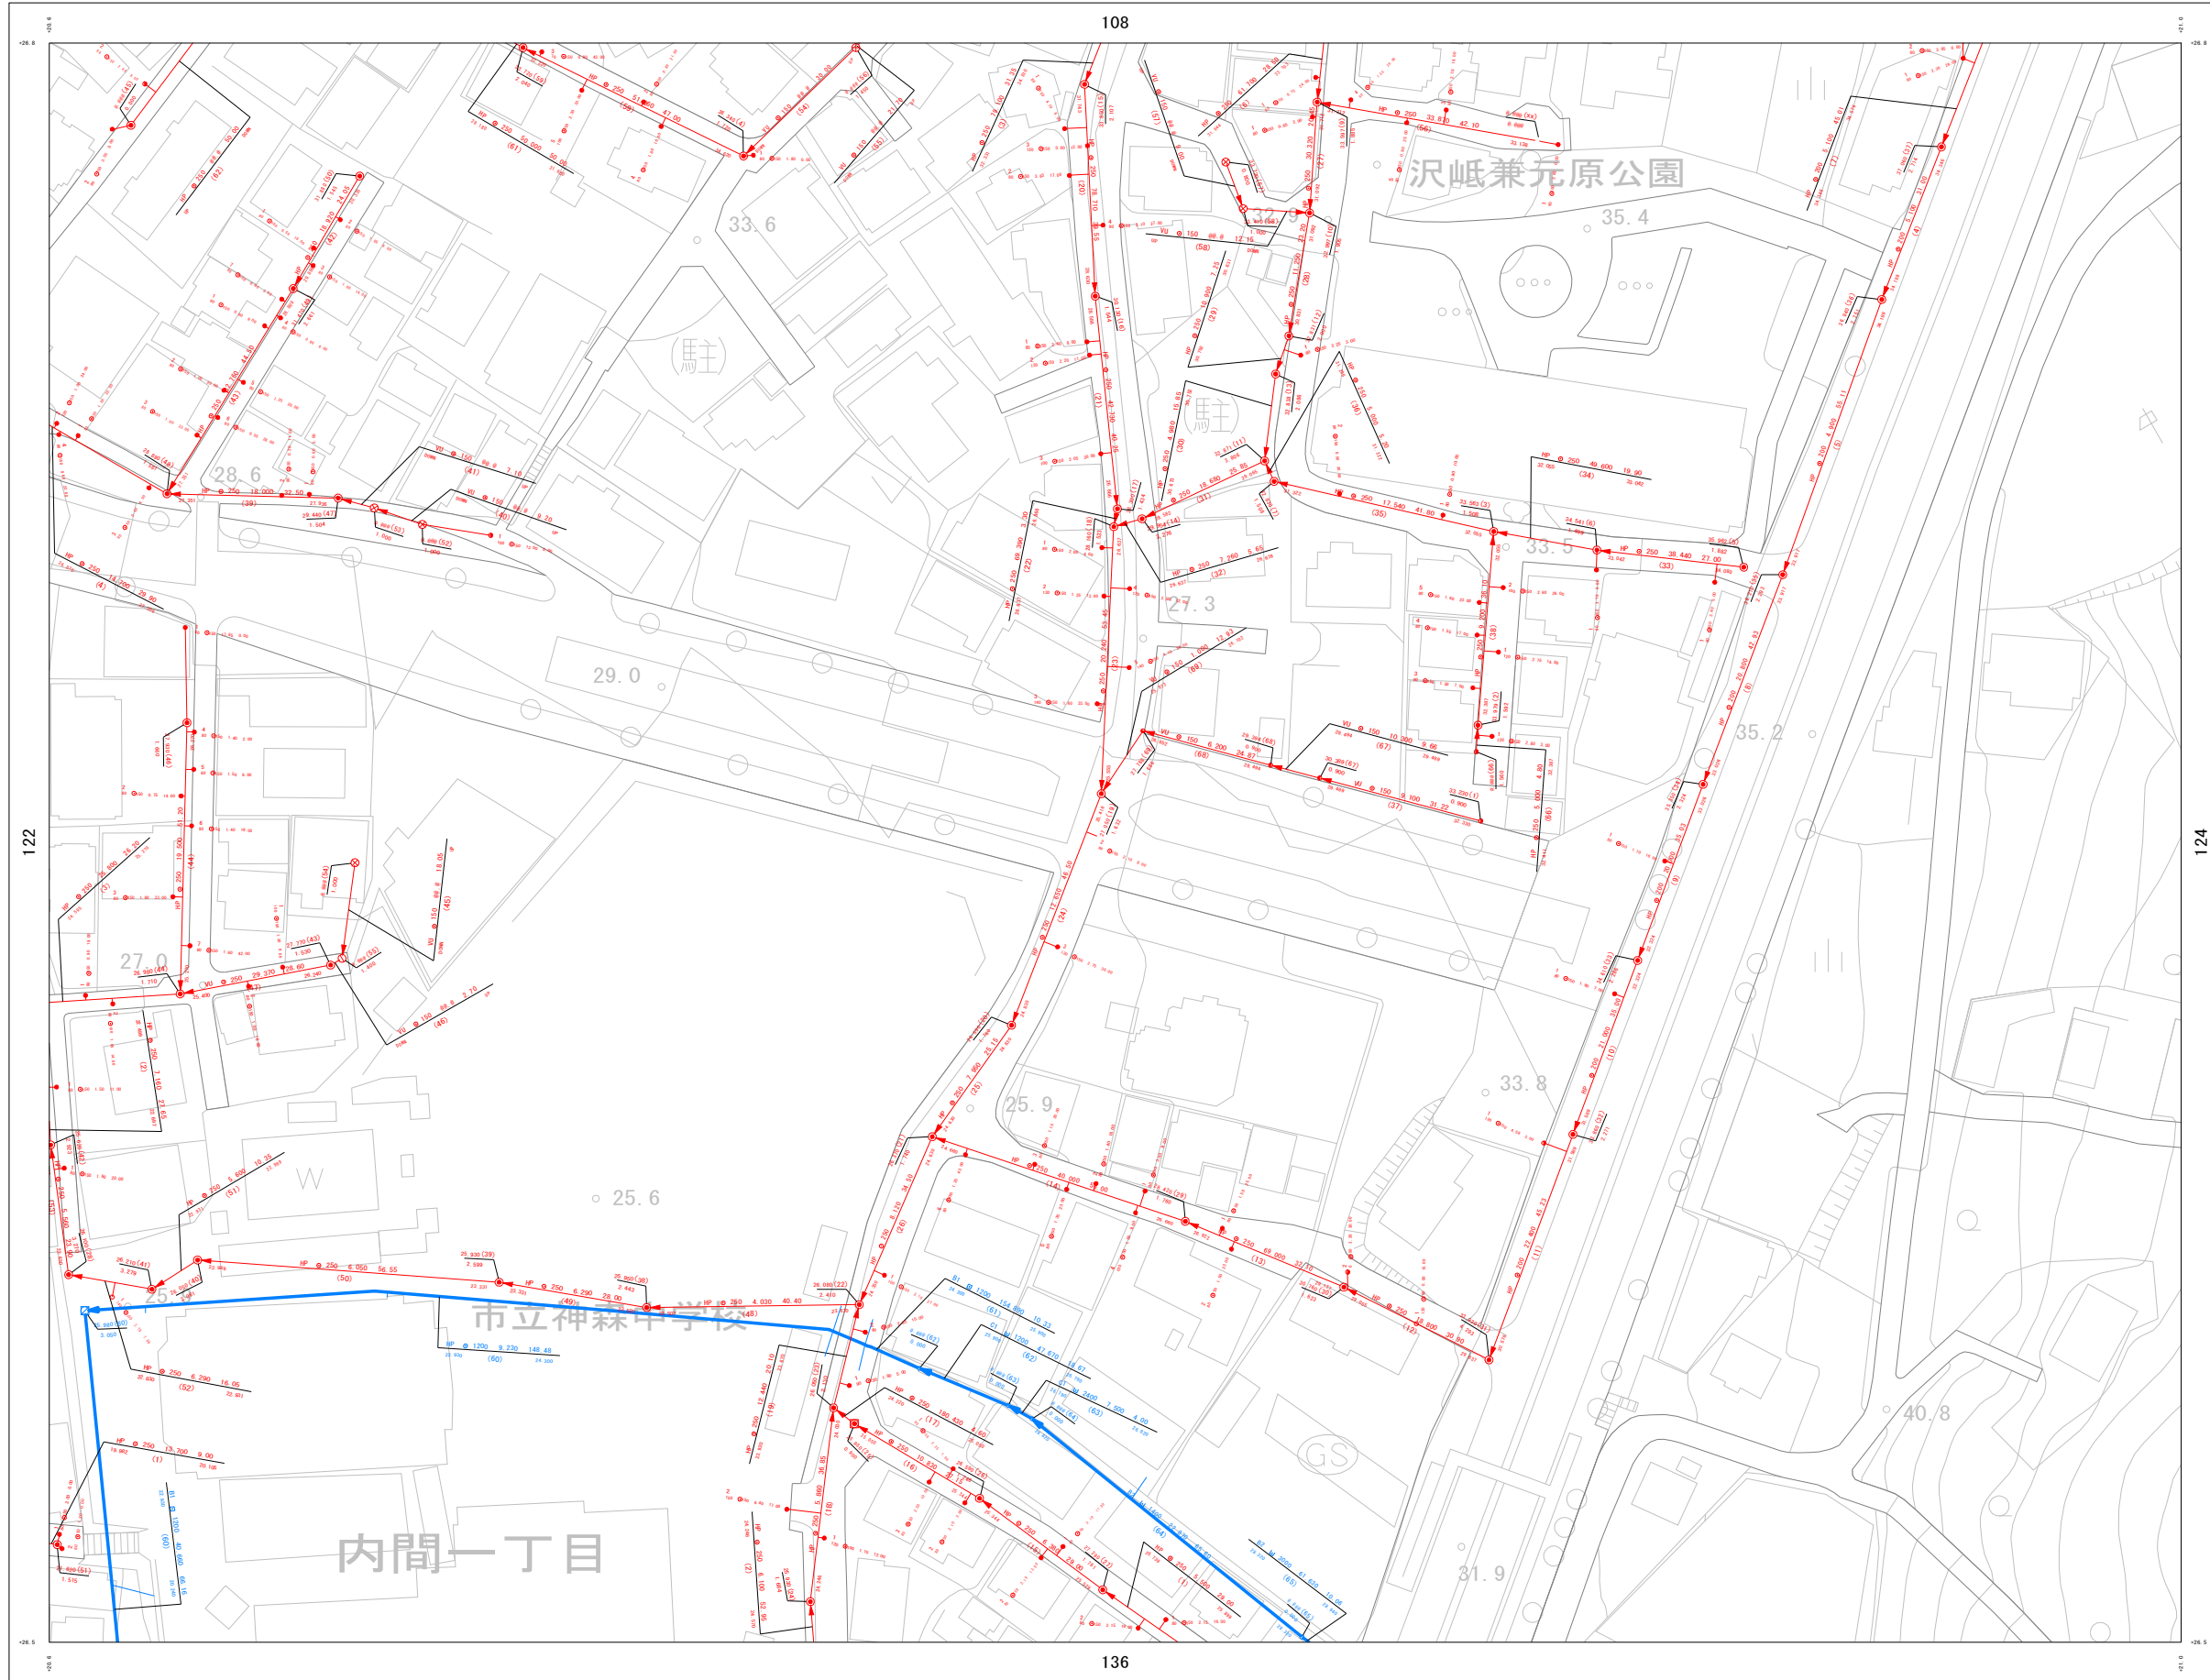

詳細図

107	108	109
122	123	124
135	136	137

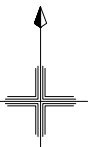


凡例

管渠	
汚水幹線管渠	— (Red line)
汚水枝線管渠	— (Red line)
圧送管	— (Blue line)
雨水幹線管渠	— (Blue line)
雨水枝線管渠	— (Blue line)

人孔	
①	人孔マンホール (汚水用)

樹	
●	汚水樹A型
○	汚水樹B型
○	小口径汚水樹

マンホール	
①	マンホール
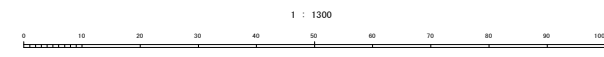

計画機関 浦添市