


浦添市公共下水道台帳施設平面図（汚水・雨水）


NO. 59

1 : 1300 地形図

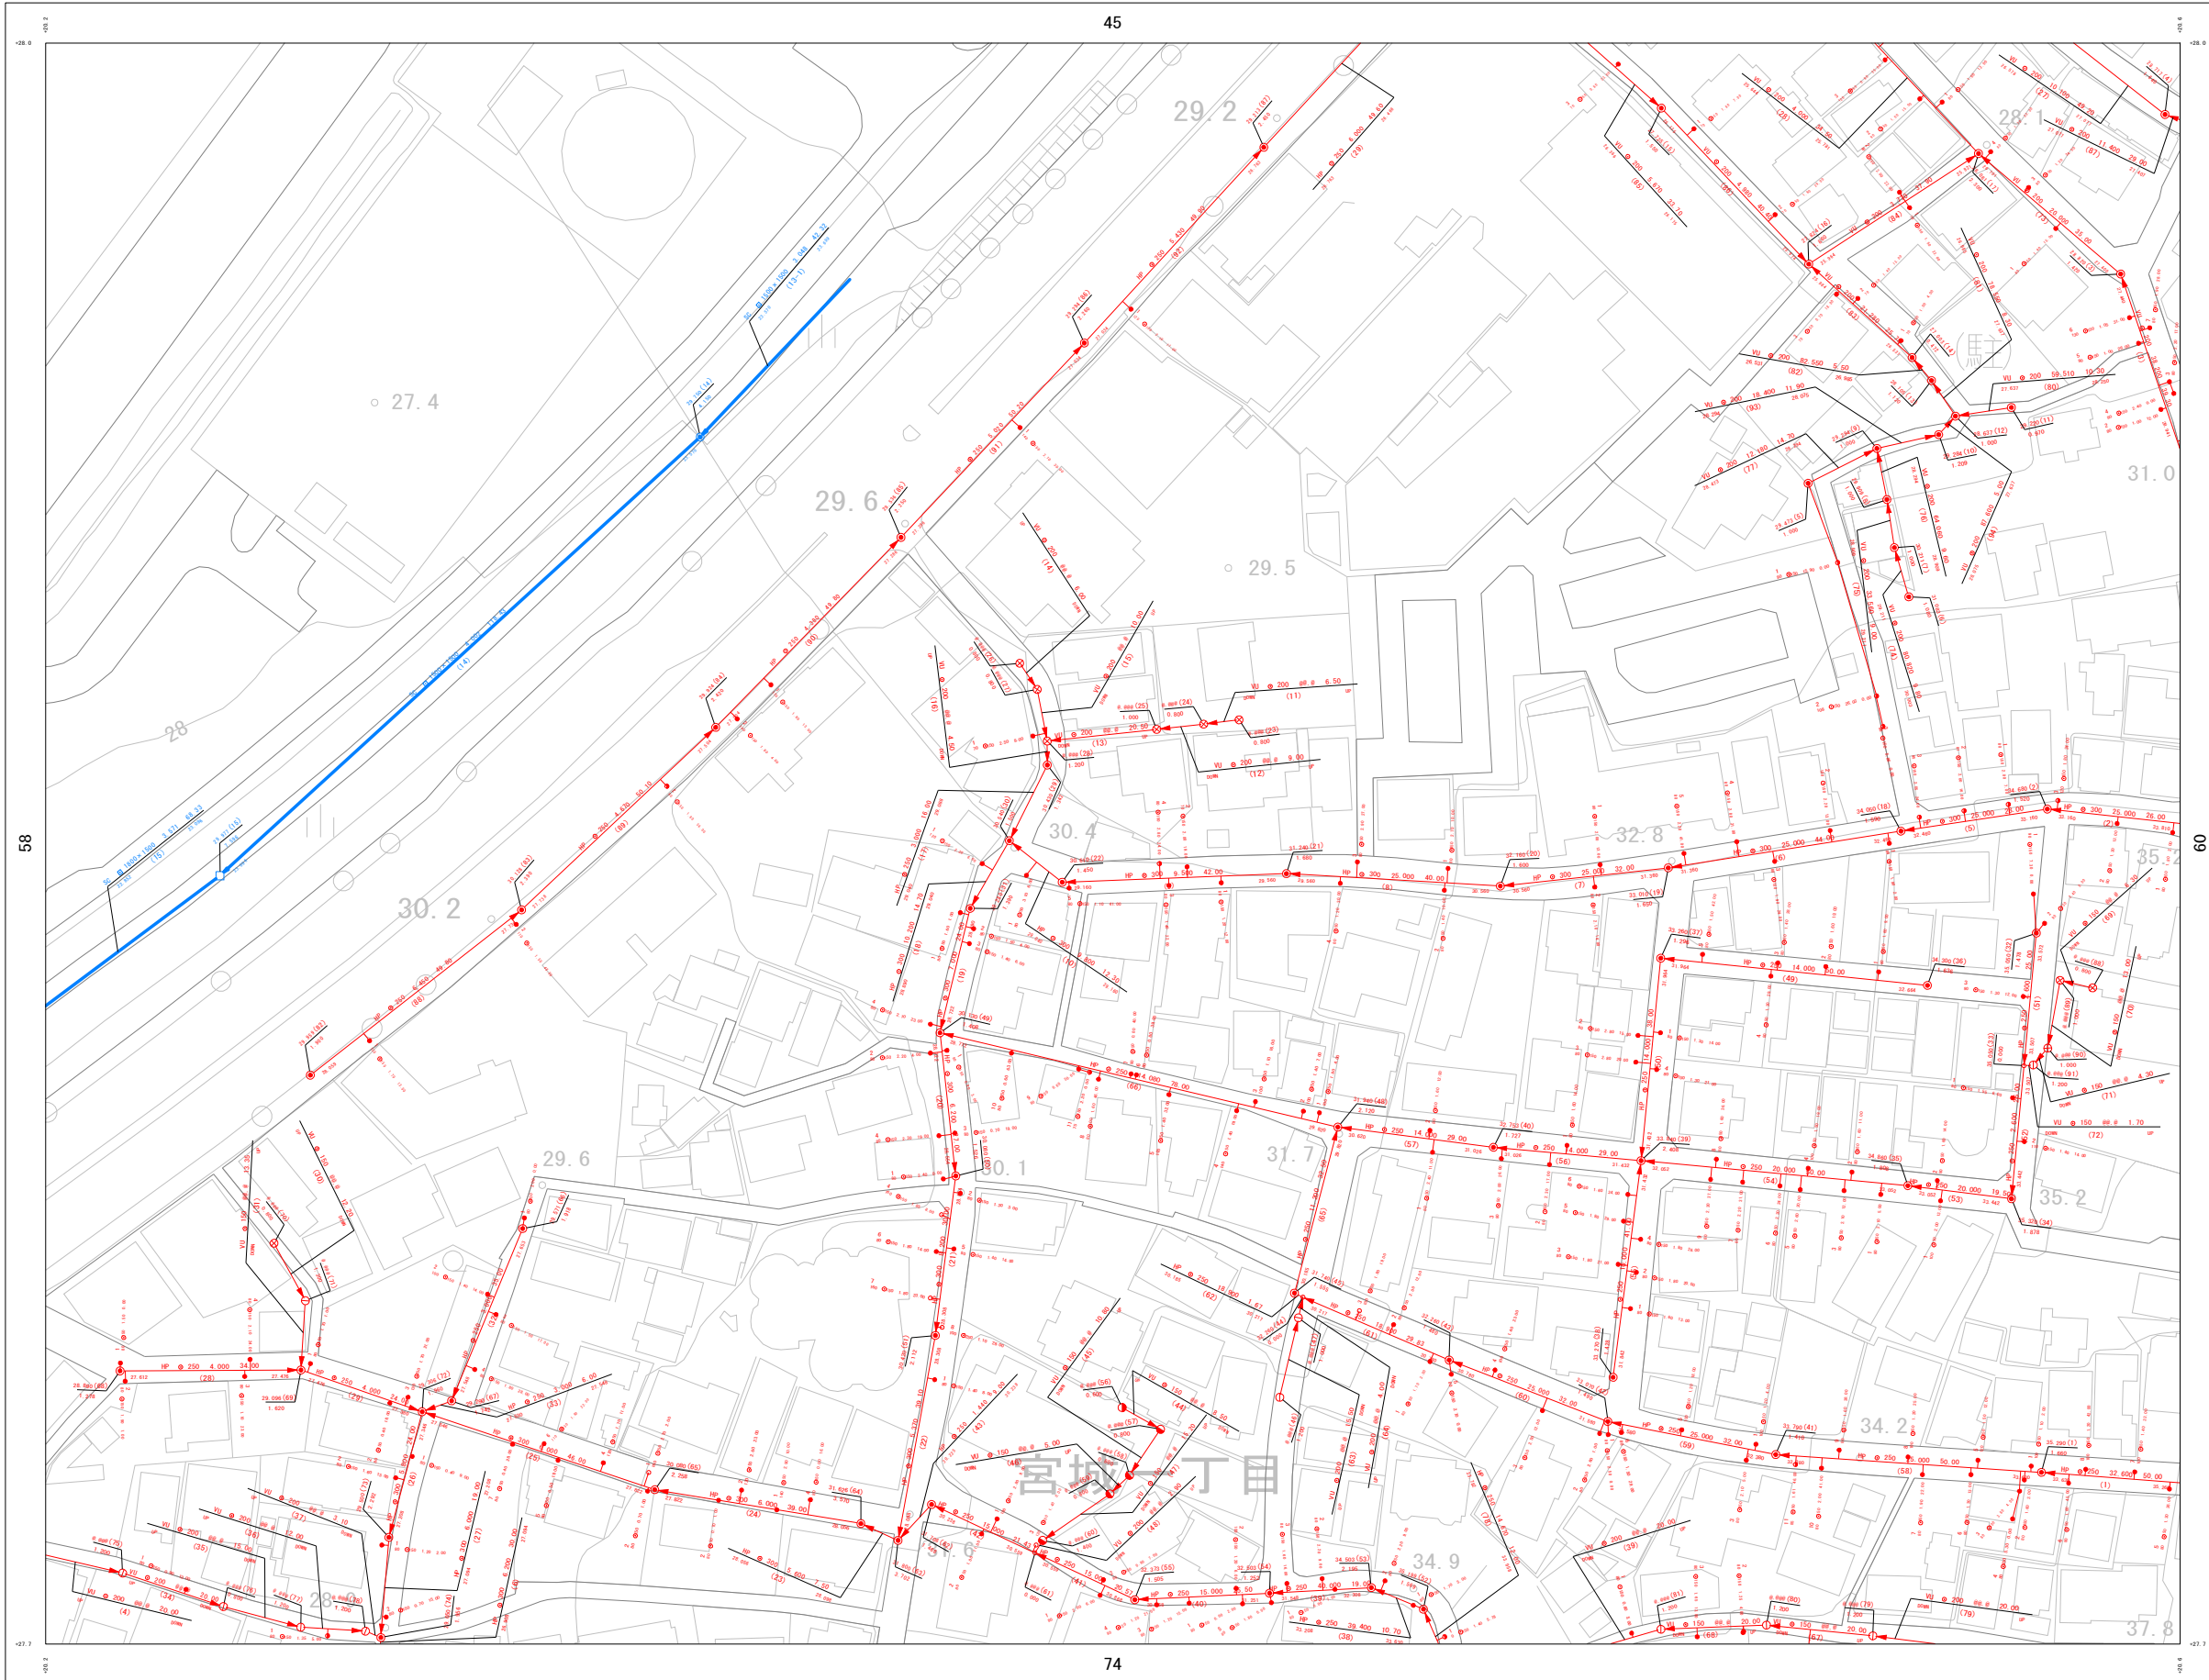

詳細図

45	46
58	59
73	74
	75

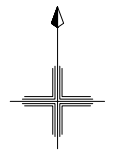

凡例

管渠

- 汚水幹線管渠 (Red line)
- 汚水枝線管渠 (Red line)
- 圧送管 (Purple line)
- 雨水幹線管渠 (Blue line)
- 雨水枝線管渠 (Blue line)

管渠

管形状 勾配 区間延長
管理 管線番号
① 5.503 (1) 5.422 (2)

人孔

- ① 2号マンホール (汚水) (R200)
- ② 1号マンホール (汚水) (R200)
- ③ 2号マンホール (汚水) (R200)
- ④ 1号マンホール (汚水) (R200)

地盤高


マンホール番号
マンホール
ポンプ
人孔深
マンホール

樹

- 汚水樹A型
- 汚水樹B型
- ⊙ 小口径汚水樹

測量

取付管延長 (M)
管線番号
測量点
測量距離 (M)

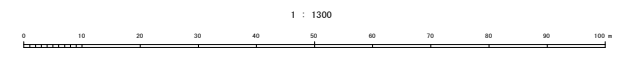

計画機関 浦添市