


浦添市公共下水道台帳施設平面図（污水・雨水）


NO. 75

1 : 1300 地形図

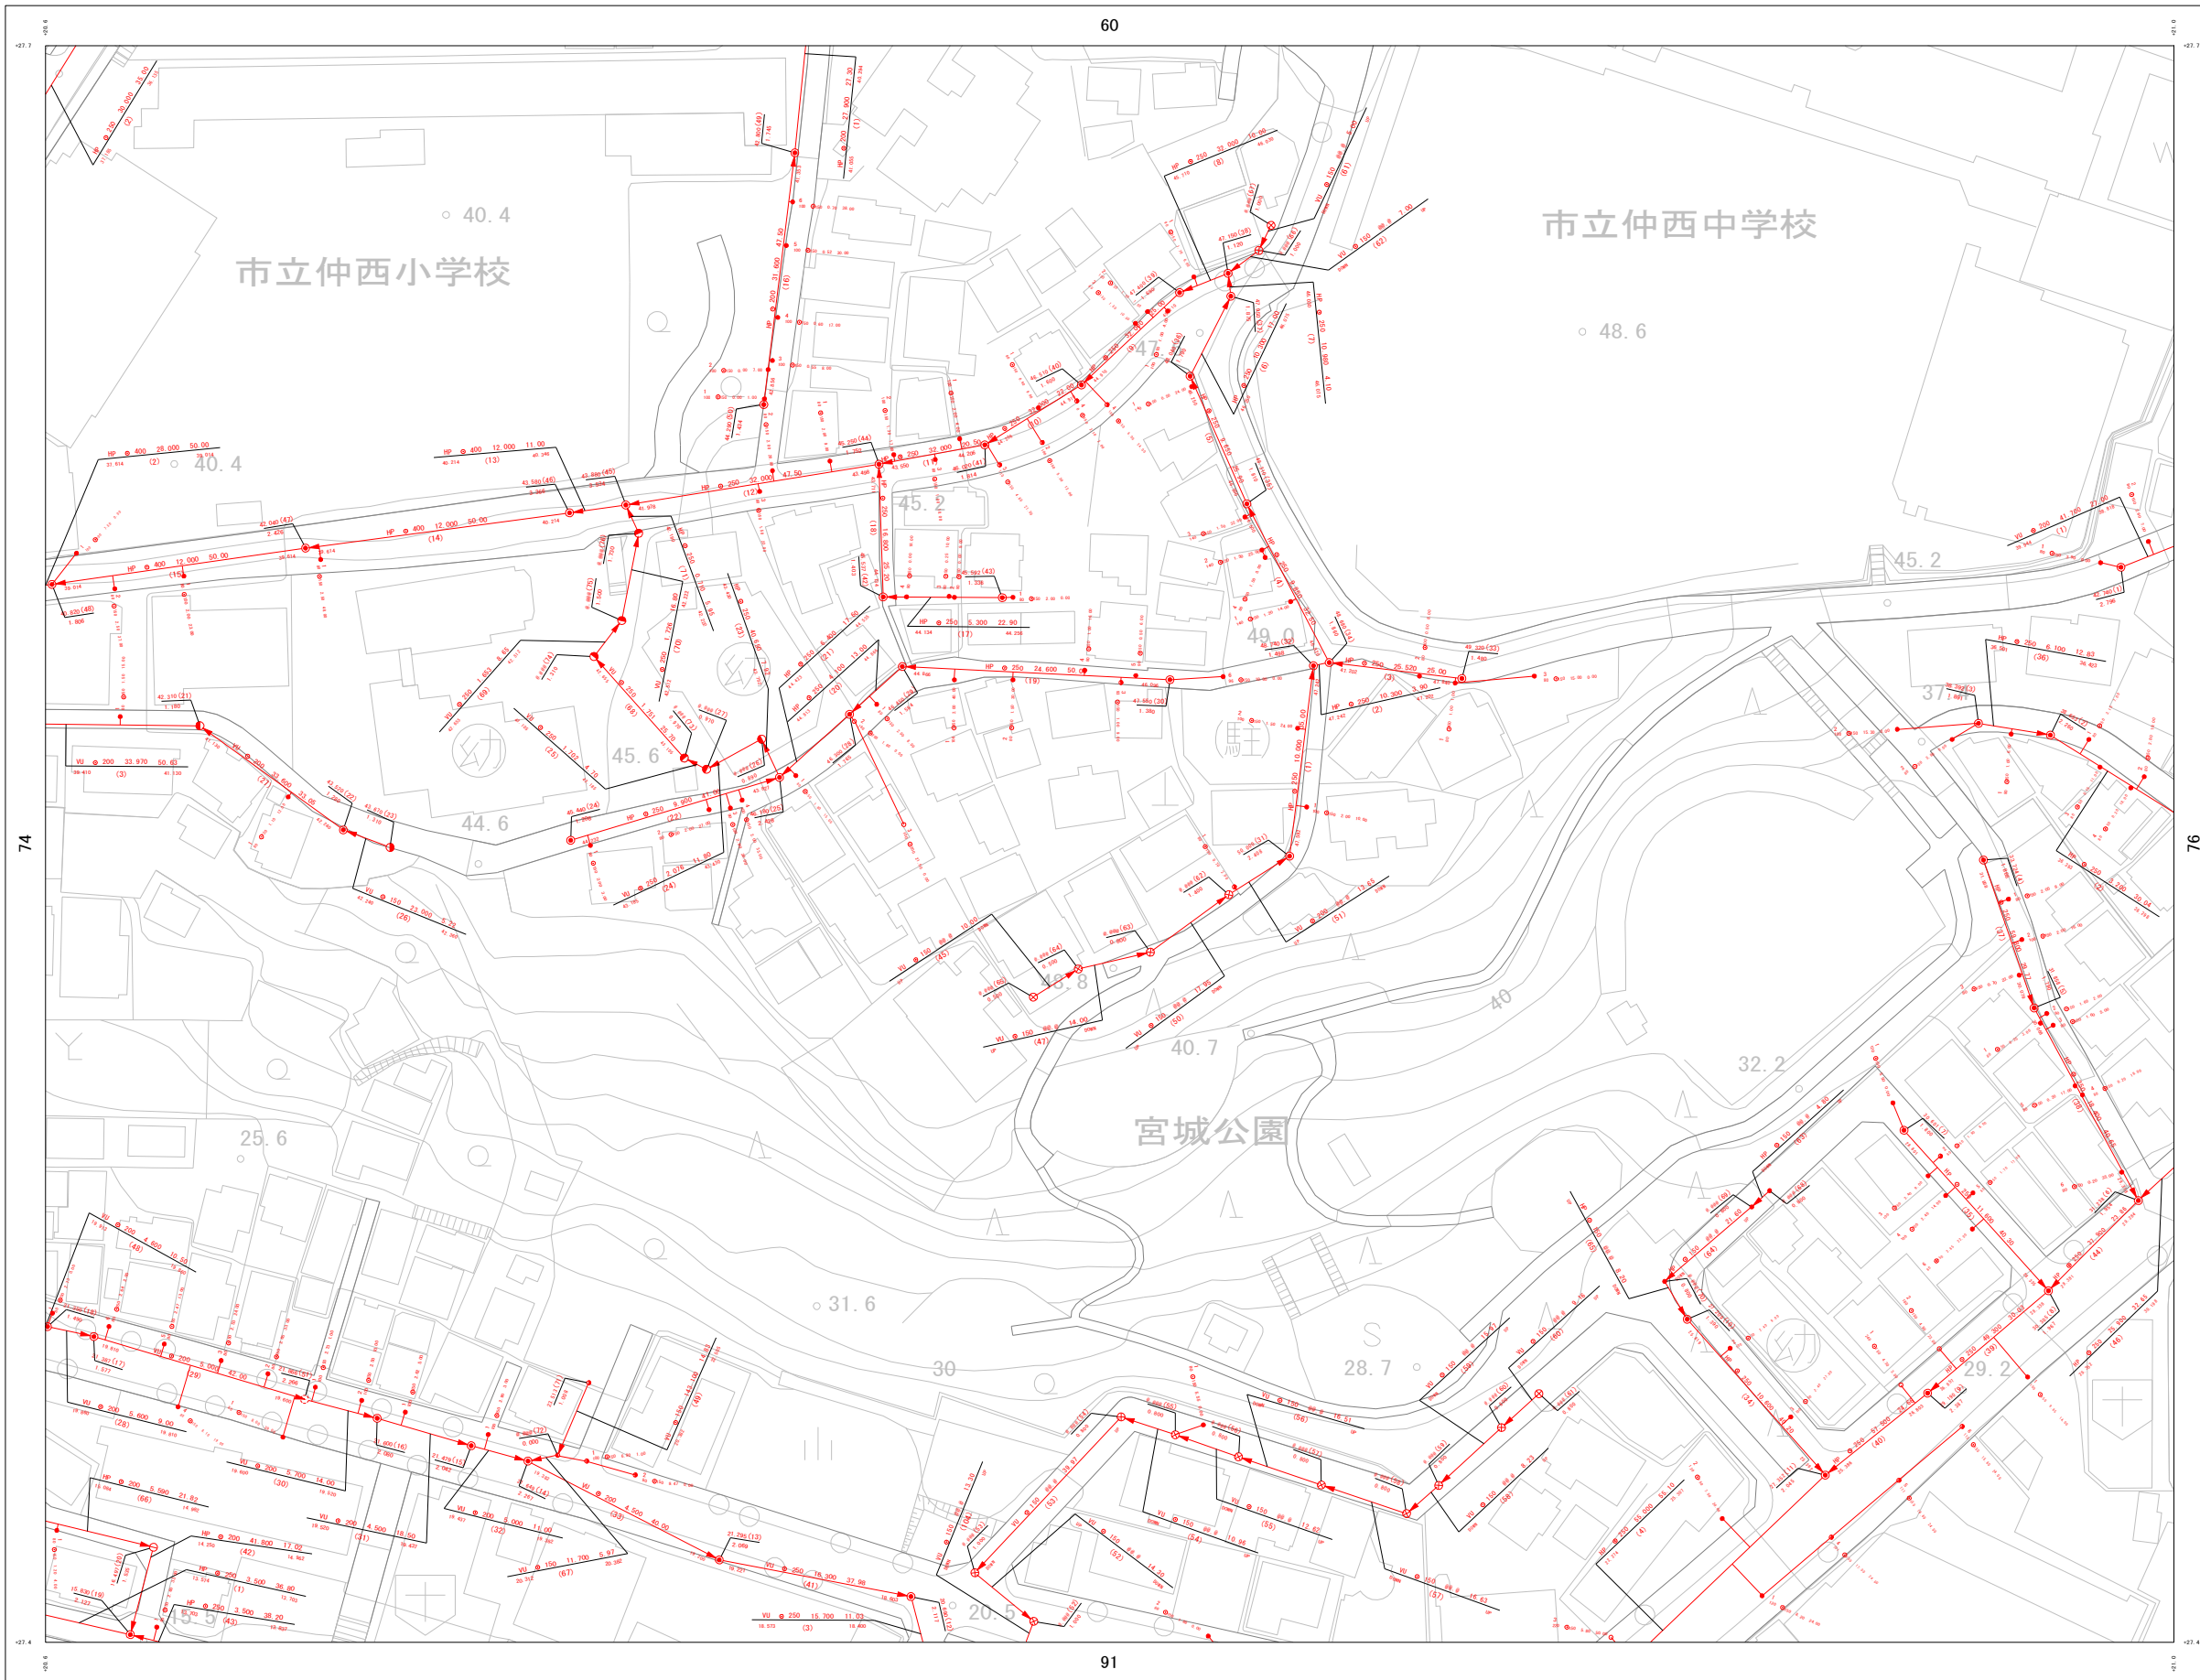

詳細図

59	60	61
74	75	76
90	91	92

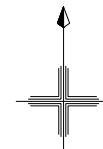

凡例

管渠	
汚水幹線管渠	— (Red line)
汚水枝線管渠	— (Red line)
圧送管	— (Blue line)
雨水幹線管渠	— (Blue line)
雨水枝線管渠	— (Blue line)

管渠	勾配	区間延長
管渠	勾配	区間延長
管渠	勾配	区間延長


人孔	
①	マンホール (汚水)
②	マンホール (雨水)
③	マンホール (圧送)

地盤高	マンホール番号	マンホールポンプ
地盤高	マンホール番号	マンホールポンプ
地盤高	マンホール番号	マンホールポンプ

樹	
●	汚水樹A型
○	汚水樹B型
○	小口径汚水樹

樹番号	
樹番号	樹番号
樹番号	樹番号

1 : 1300

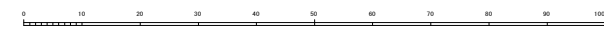

計画機関 浦添市