


浦添市公共下水道台帳施設平面図（污水・雨水）


NO. 90

1 : 1300 地形図

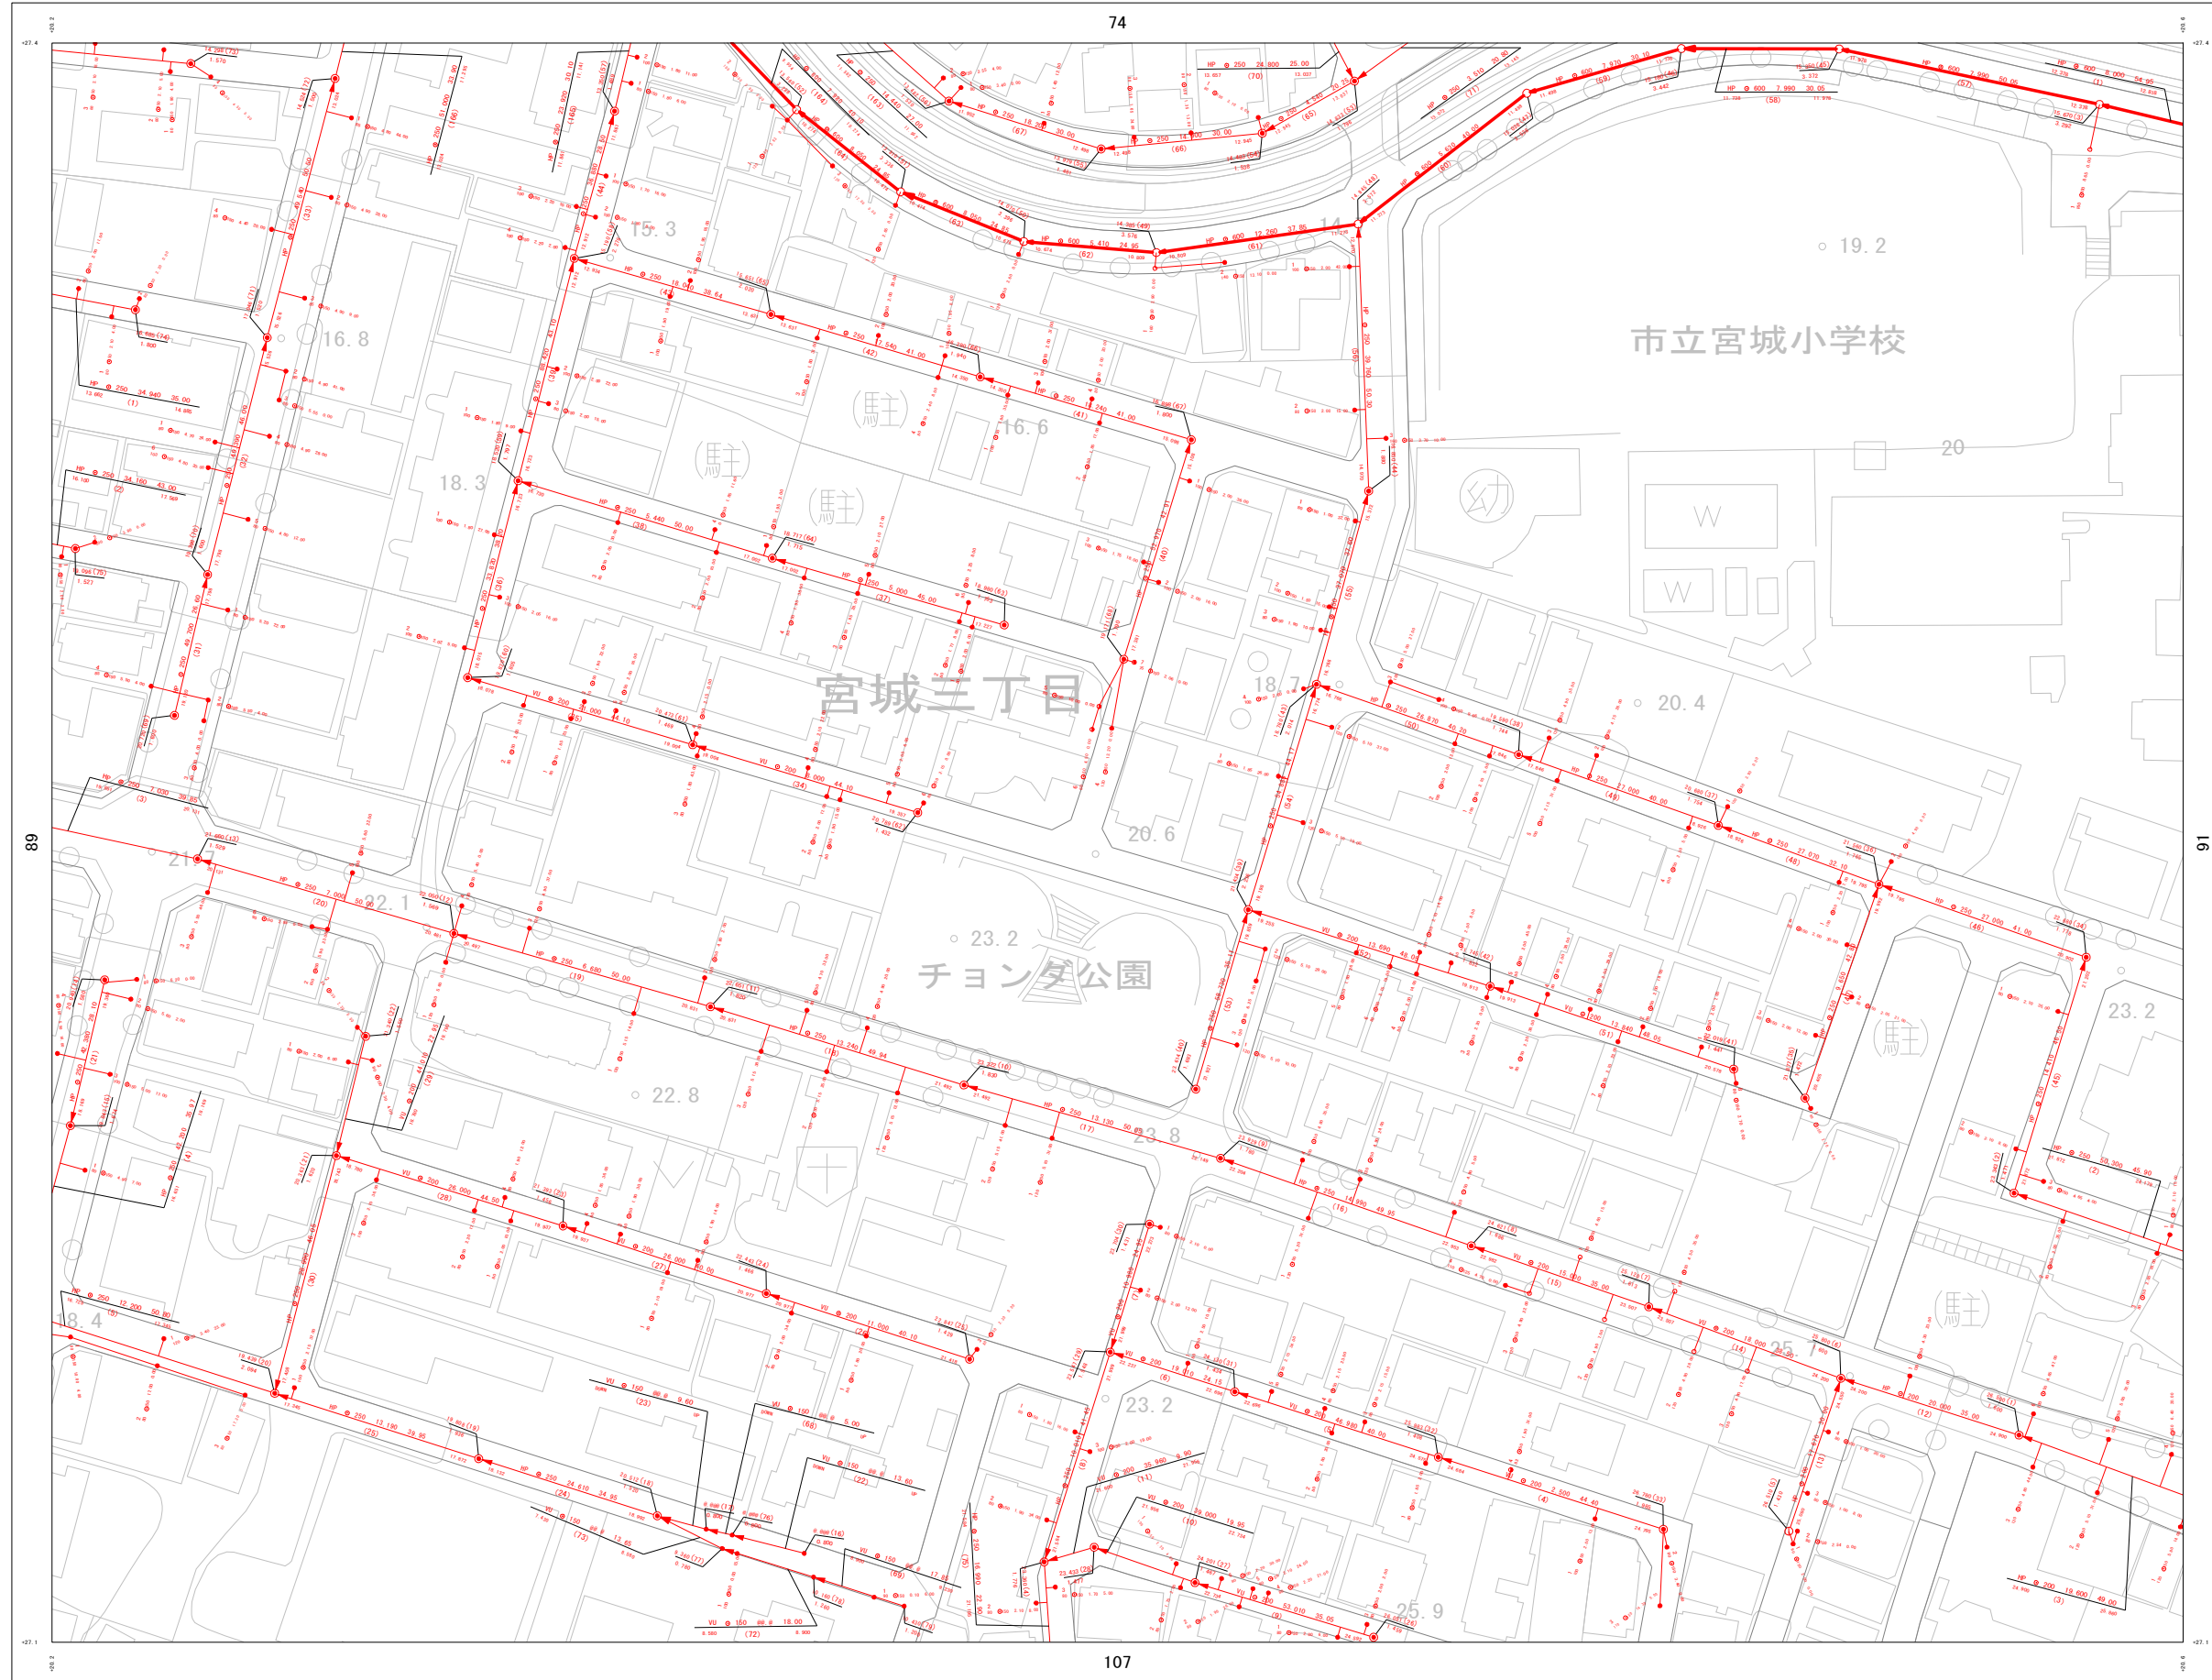

詳細図

73	74	75
89	90	91
106	107	108

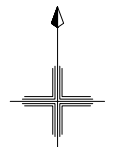

凡例


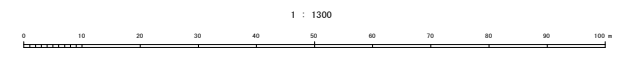

計画機関 浦添市