


浦添市公共下水道台帳施設平面図（汚水・雨水）


NO. 110

1 : 1300 地形図

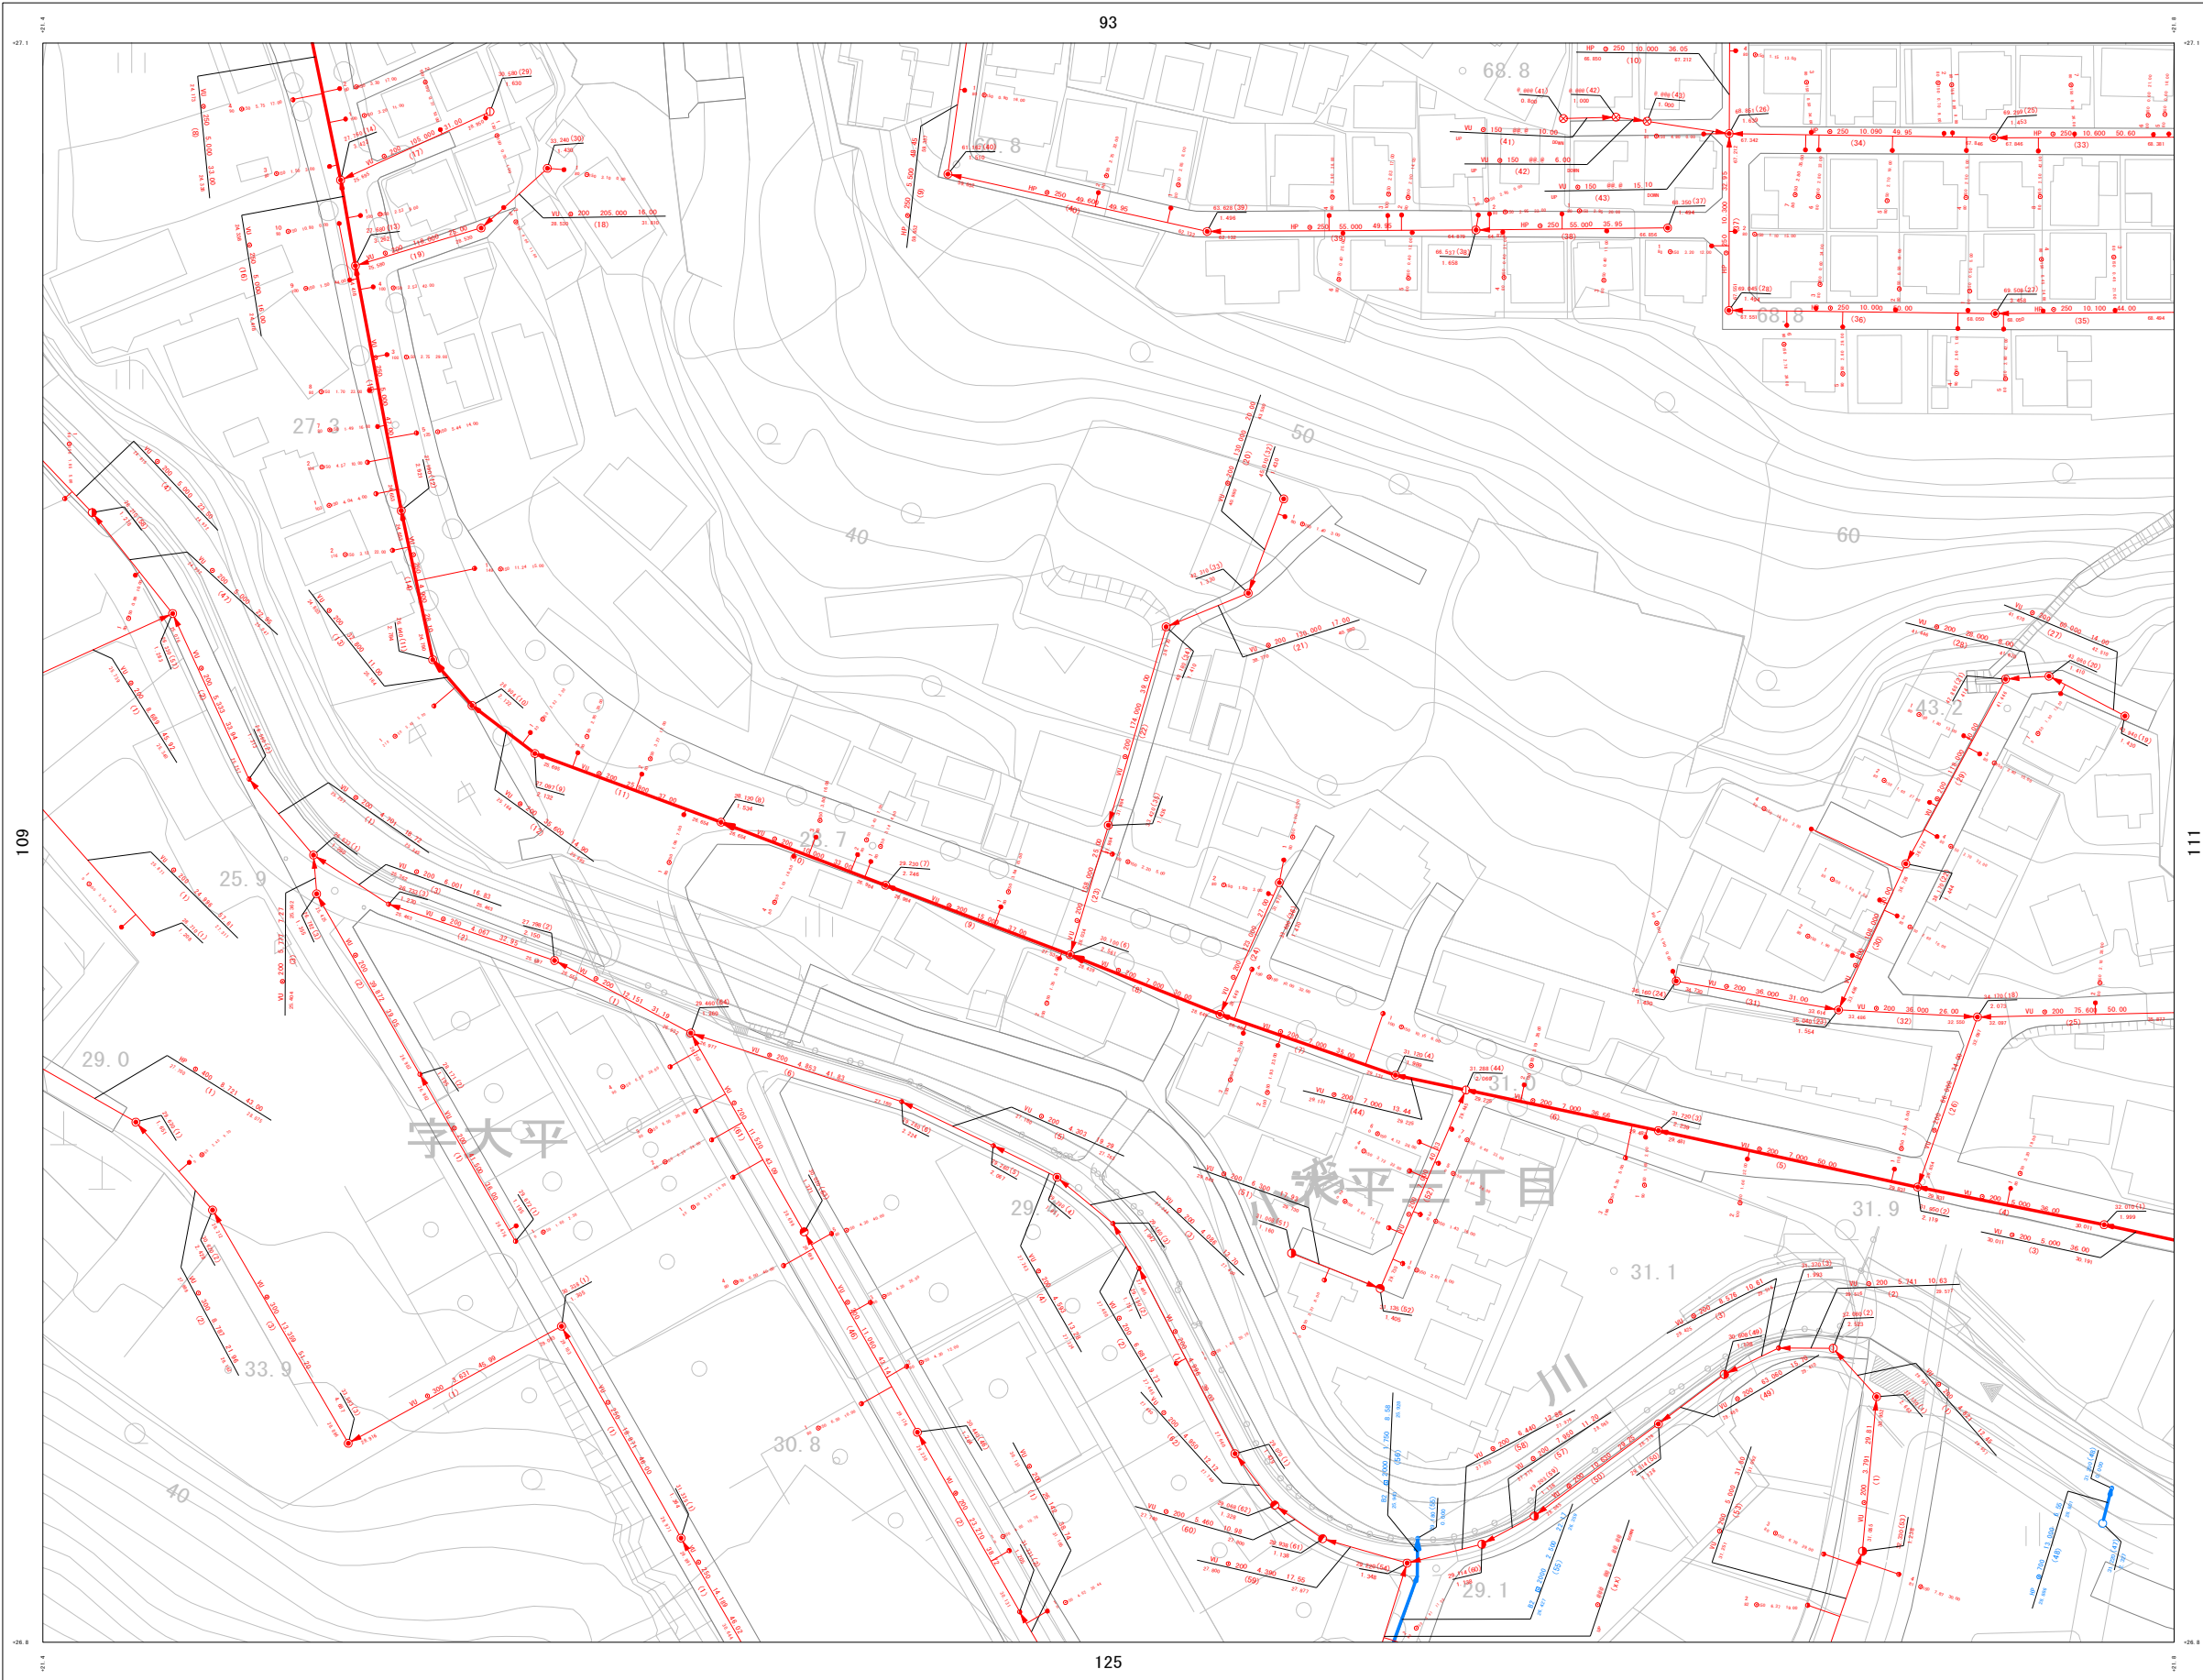

詳細図

92	93	94
109	110	111
124	125	126

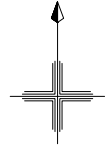

凡例

管渠	
汚水幹線管渠	— (Red line)
汚水枝線管渠	— (Red line)
圧送管	— (Blue line)
雨水幹線管渠	— (Blue line)
雨水枝線管渠	— (Blue line)


管渠	勾配	区間延長
管渠	勾配	区間延長
管渠	勾配	区間延長
管渠	勾配	区間延長

人孔	
①	マンホール

地盤高	マンホール番号	マンホールポンプ
8.234 (1) MP	マンホール番号	マンホールポンプ
4.512	マンホール番号	マンホールポンプ
マンホール	マンホール番号	マンホールポンプ

樹	
●	汚水樹A型
○	汚水樹B型
○	小口径汚水樹

樹番号	取付管延長	管径	追加距離
樹番号	取付管延長	管径	追加距離
樹番号	取付管延長	管径	追加距離

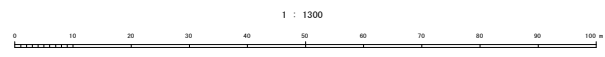

計画機関 浦添市