


# 浦添市公共下水道台帳施設平面図（汚水・雨水）


NO. 128

1 : 1300 地形図

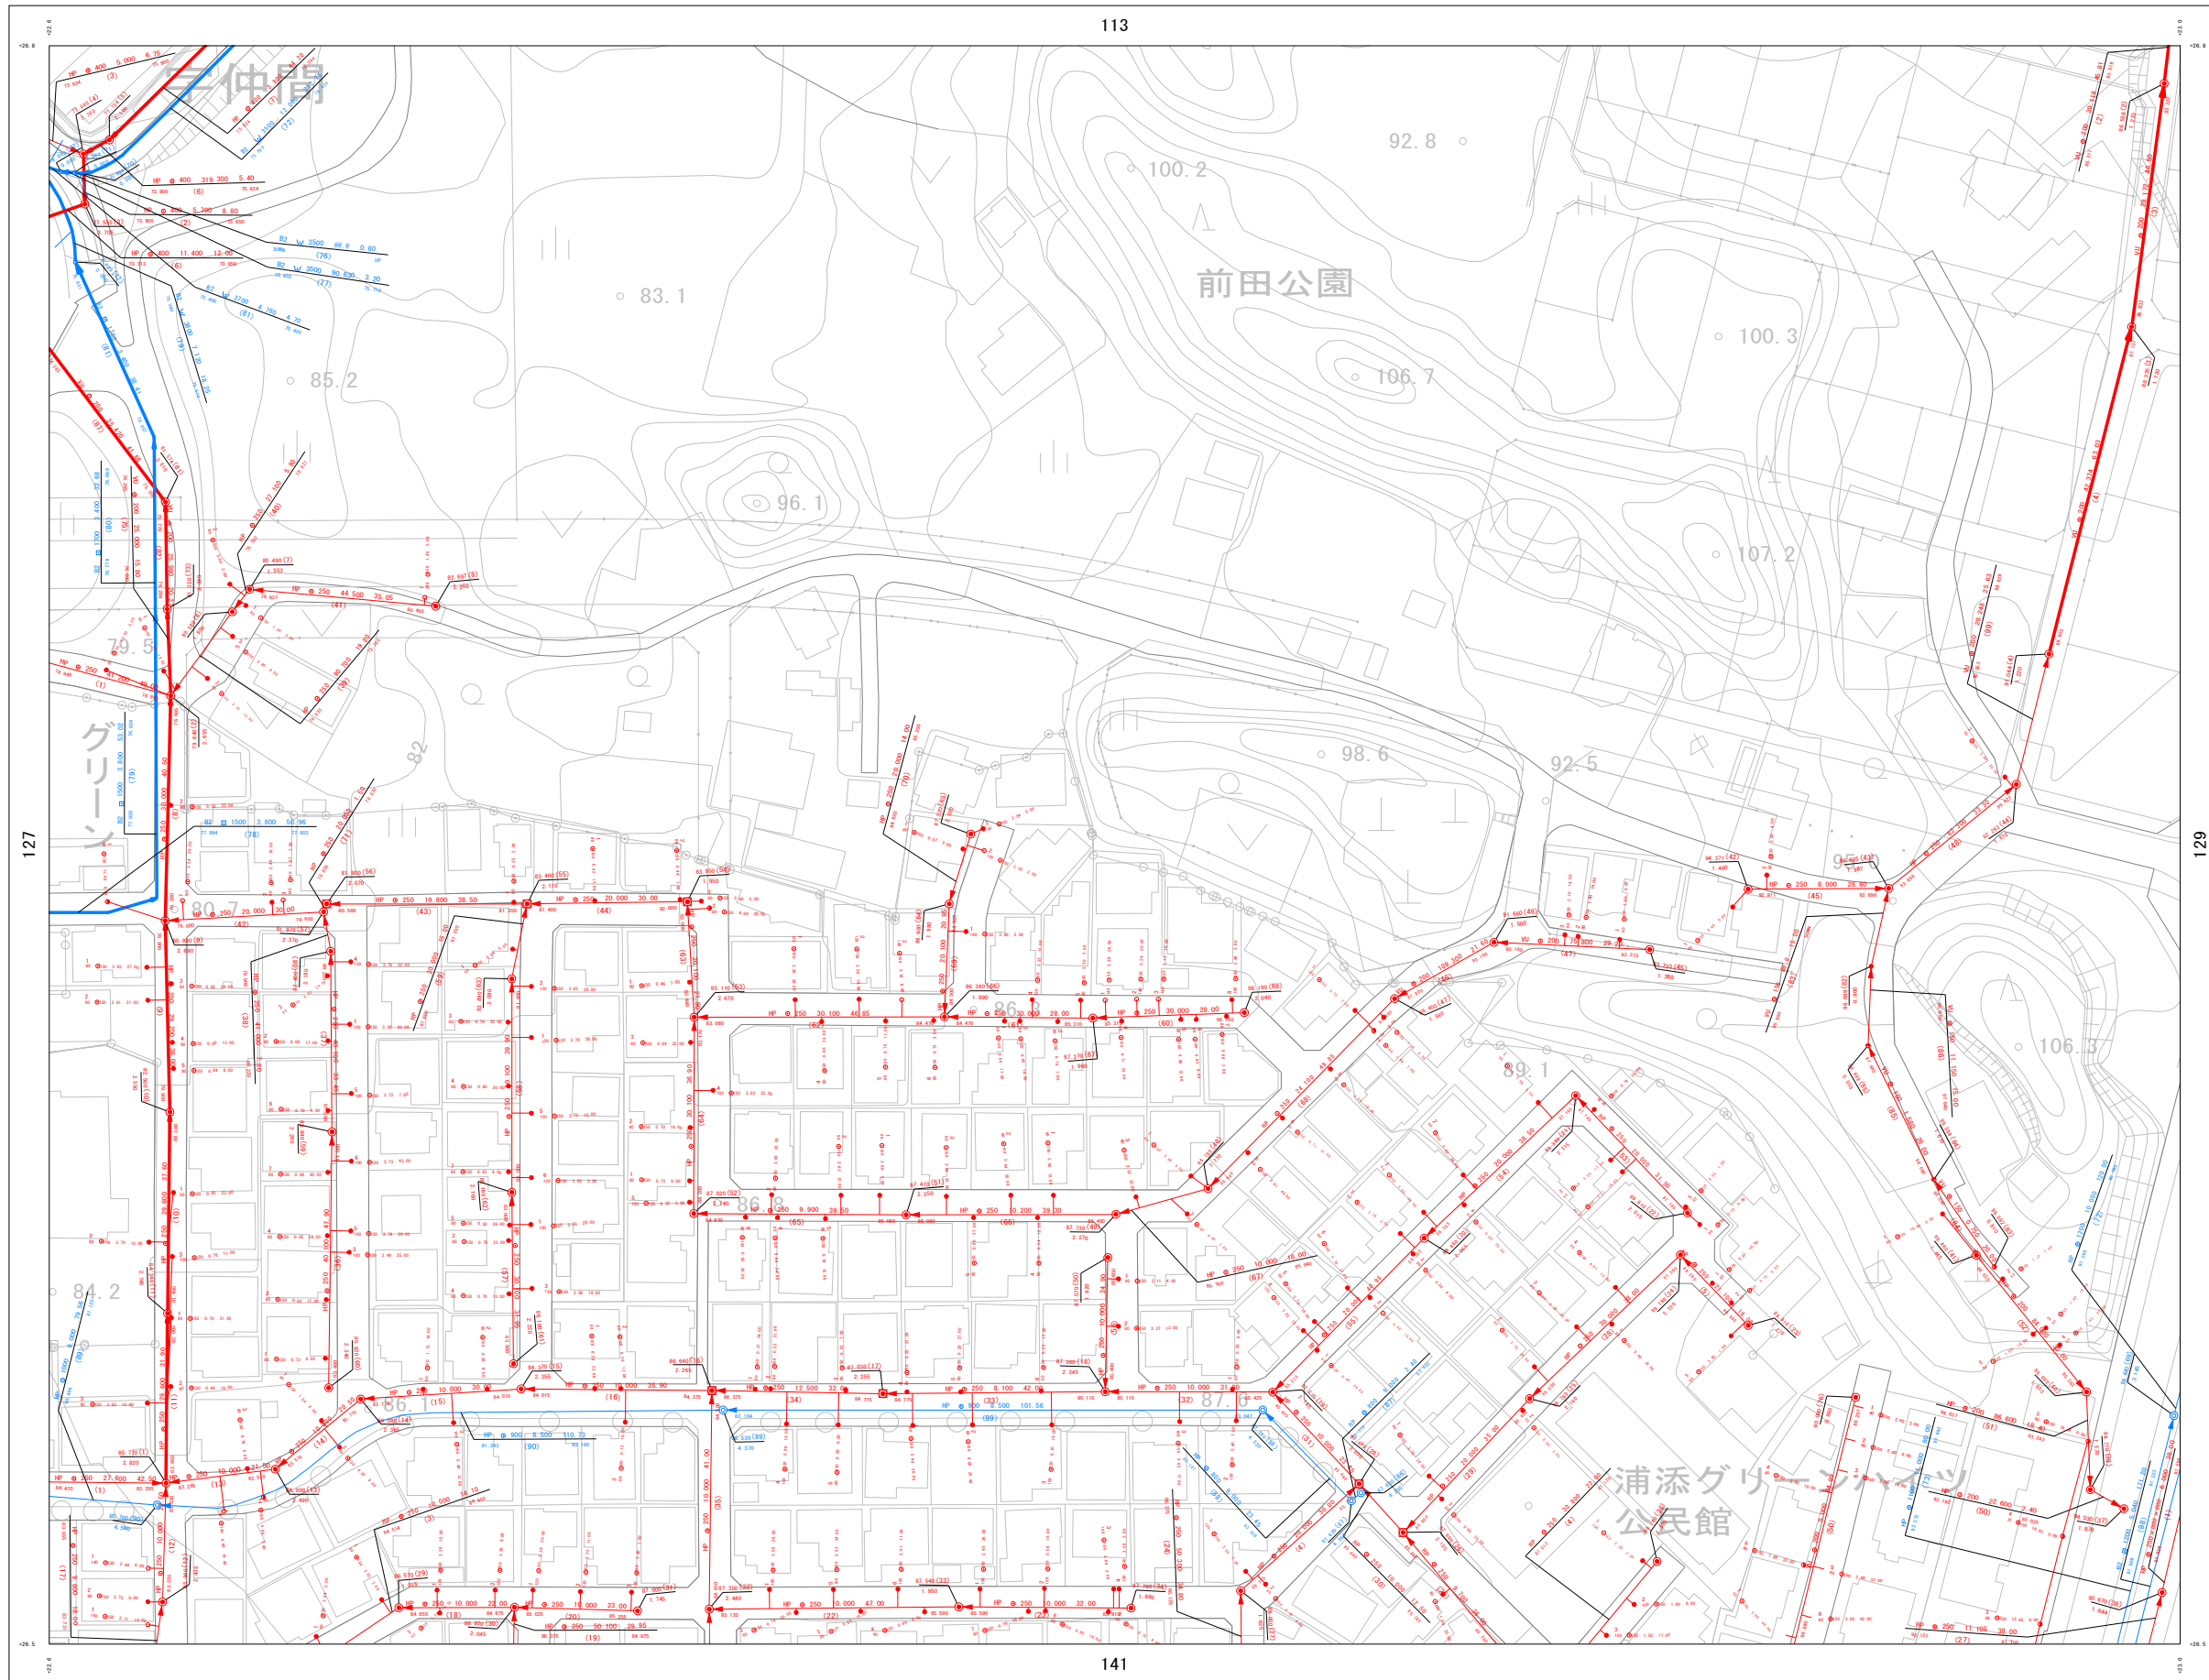

詳細図

112	113	114
127	128	129
140	141	142

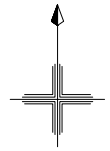

凡例

管渠	
汚水幹線管渠	(Red line)
汚水枝線管渠	(Red line)
圧送管	(Blue line)
雨水幹線管渠	(Blue line)
雨水枝線管渠	(Blue line)


人孔	
①	マンホール (マンホール蓋)

樹	
●	汚水樹形
○	汚水樹形
○	小口径汚水樹

141

1 : 1300

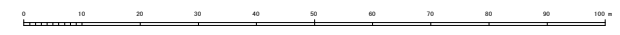

計画機関 浦添市