


# 浦添市公共下水道台帳施設平面図（汚水・雨水）


NO. 141

1 : 1300 地形図

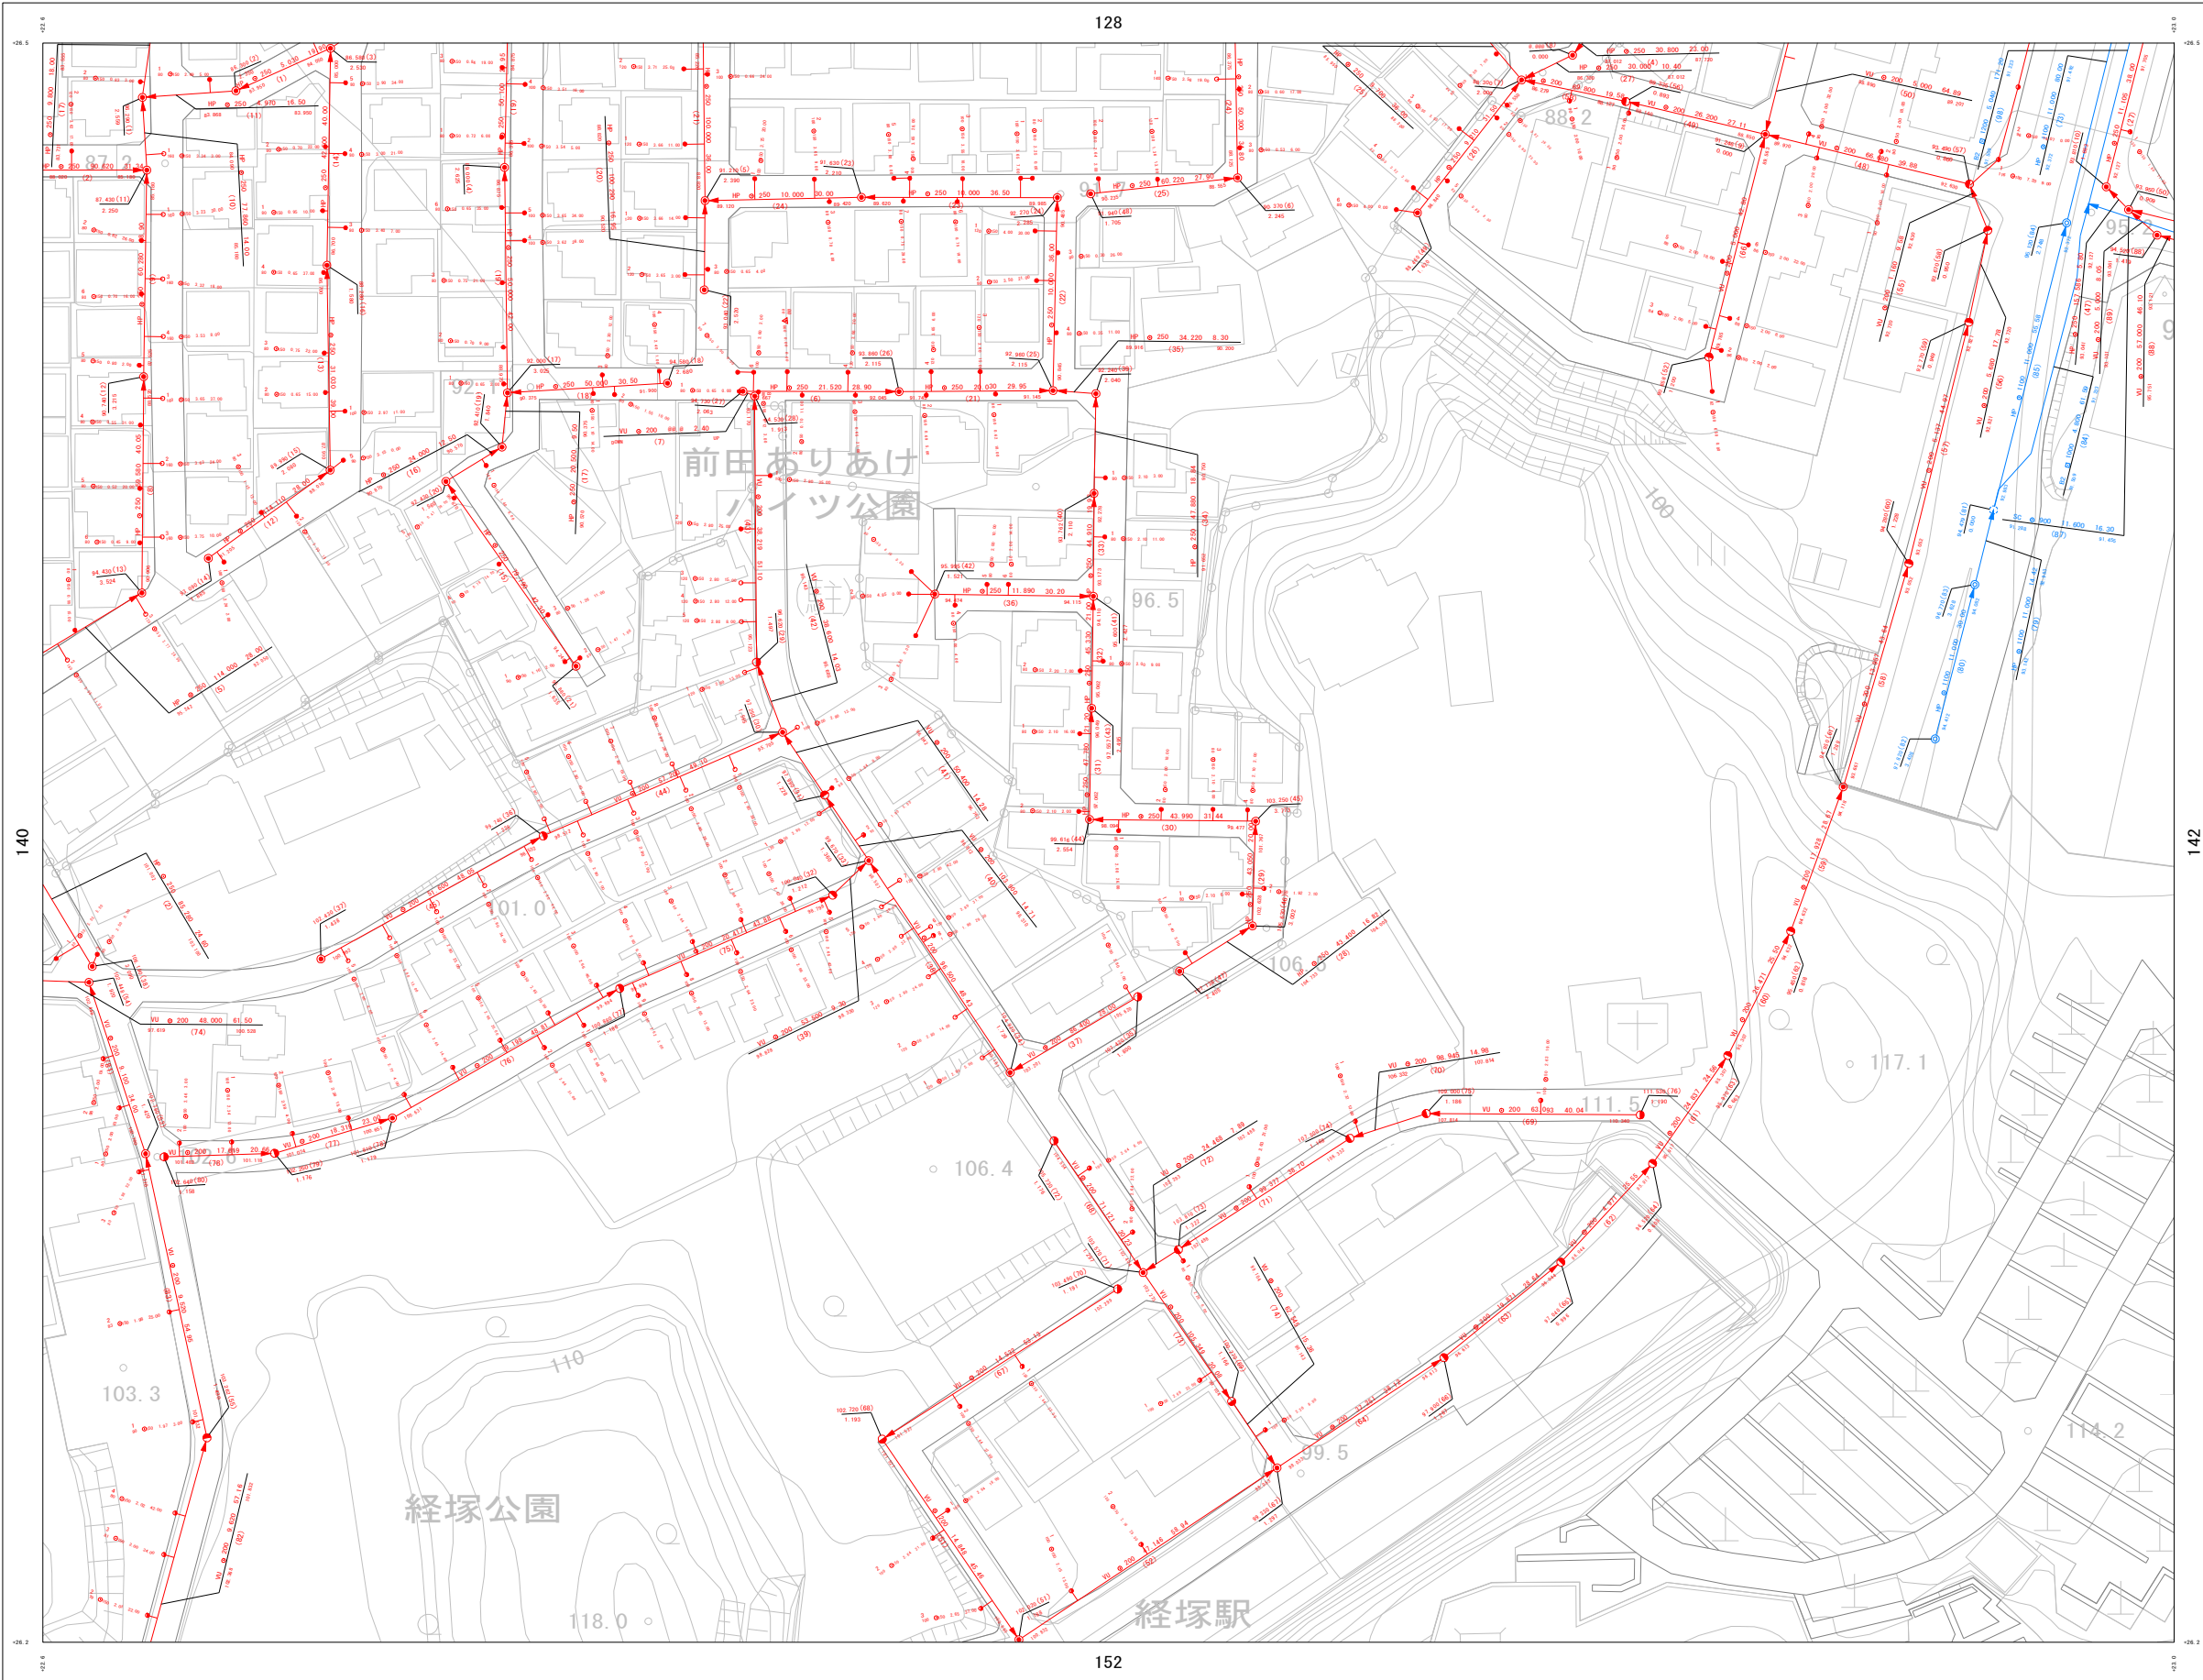

詳細図

127	128	129
140	141	142
151	152	153

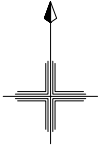

凡例

管渠	
汚水幹線管渠	— (Red line)
汚水枝線管渠	— (Red line)
圧送管	— (Blue line)
雨水幹線管渠	— (Blue line)
雨水枝線管渠	— (Blue line)

人孔	
①	マンホール (汚水)
②	マンホール (雨水)
③	マンホール (圧送)

